


LÄMNAS VID SLUTBETÄNDE
92 09 17

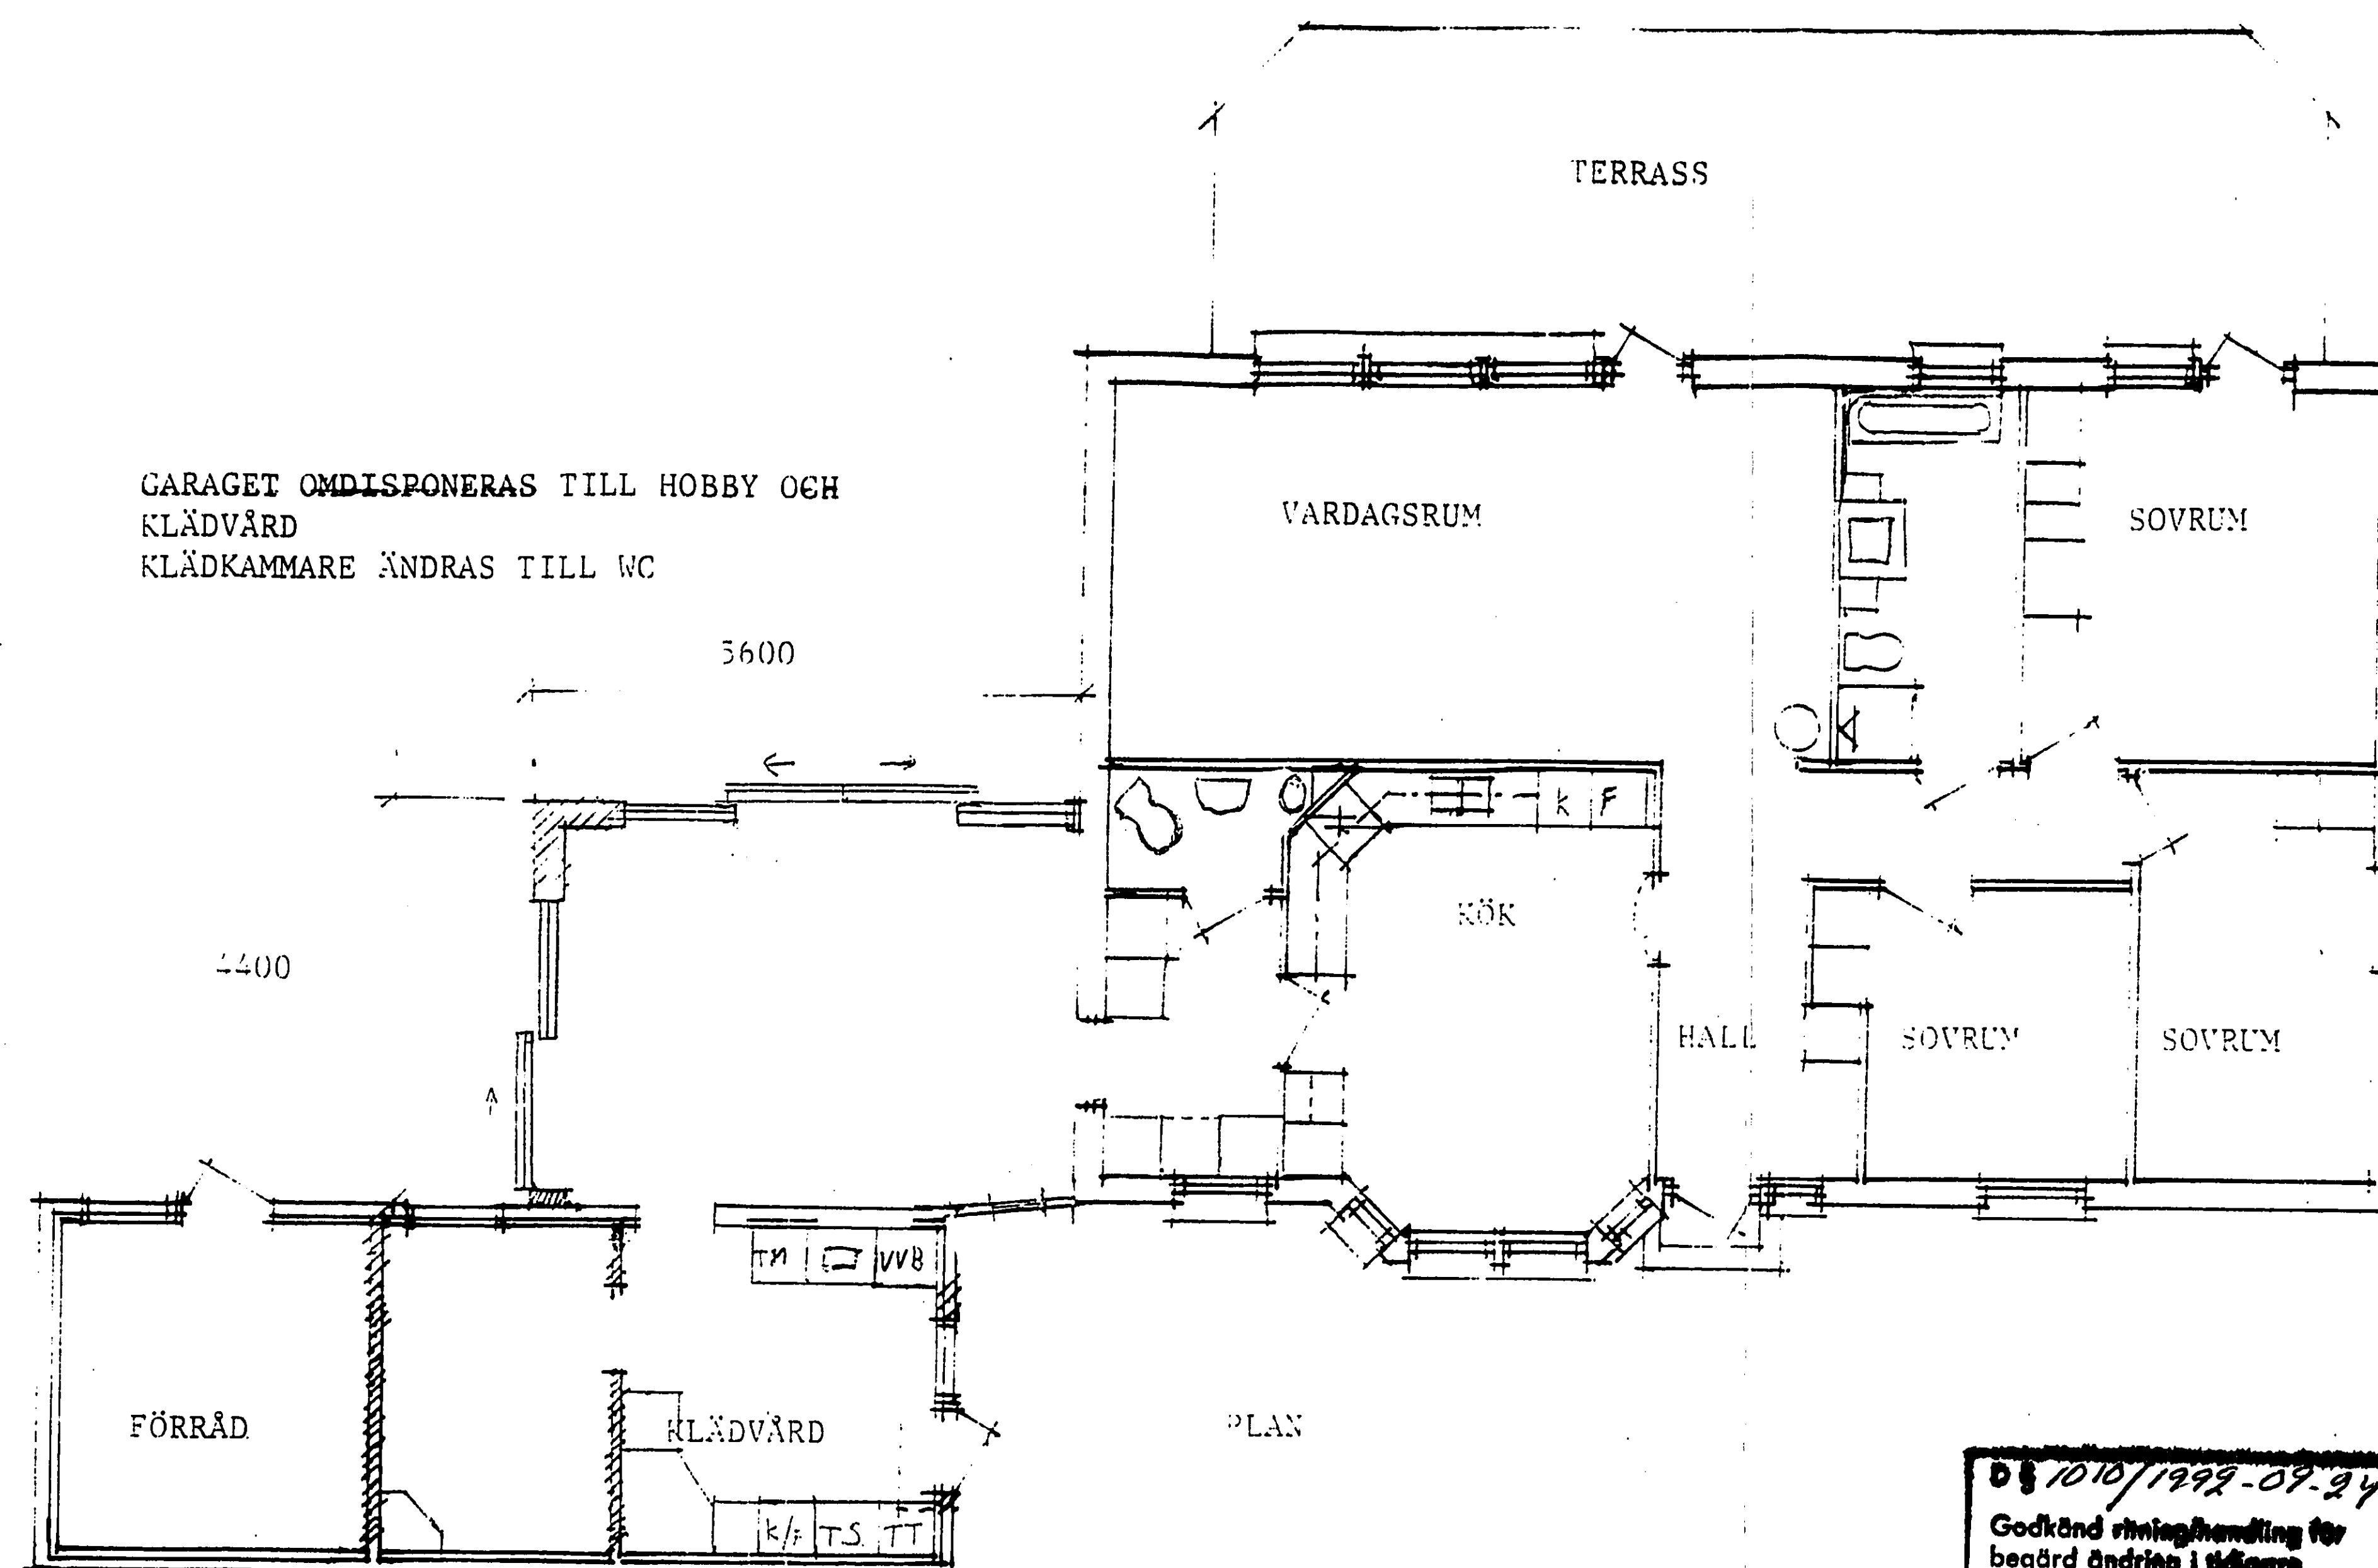

GARAGET OMDISPONERAS TILL HOBBY OCH
KLÄDVÅRD
KLÄDKAMMARE ÄNDRAS TILL WC

VARDAGSRUM

SOVRUM

KÖK

HALL

SOVRUM

SOVRUM

FÖRRÅD

KLÄDVÅRD

PLAN

BETECKNINGAR

==== VÄGGAR SOM RIVES

===== VÄGGAR SOM HÅLLS

D 1010/1992-09-24
Godkänd ritningshandling för
begärd ändring i tillägg
meddelat bygglöv.

Ingen skall förvaras på
platsen av den ansvariga
behörigheten.

STADSARKITEKTKONTORET
ÄNGELHOLM

[Signature]

78909

N

TILLBYGGNAD

SITUATIONSPLAN SKALA 1:400

SATS ARKITEKTKONTOR
URB MONTEALTO 205. FASE 1
Benalmadena, MALAGA
SPANIEN
TEL 00934-52-444404


MAGNARP 55:100
BRINKVÄGEN 21, ÄNGELHOLM
PLAN SKALA 1:100
SITUATIONSPLAN SKALA 1:400
OM - TILLBYGGNAD

ÄNGELHOLMS KOMMUN
BYGGNADSNÄMNDEN
tel. 02-09 17
Dire. 91555

Ritad av
Tony Syanberg

Datum
1991 07 20

RITN. NR
A2:01

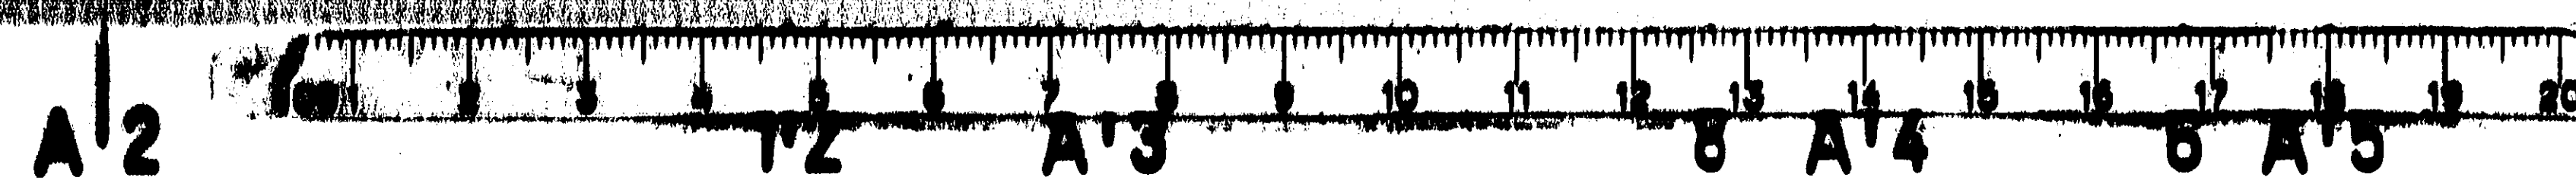

Rulle

149

14.8X

A 5 6

A 4

Mikrotjänst
Mikrofilmssystem Mikrofotokopiering
TEL 038 111260 HALMSTAD

A 3

1/2

A 2

1/6