

Servitutsavtal

Fastigheten/tomträtten som upplåter servitutet (tjänande): Årjäng
Vrängebol 1:14

Fastigheten/tomträtten som har rätt att använda servitutet (härskande):
Årjäng Vrängebol 1:29

Ändamål:

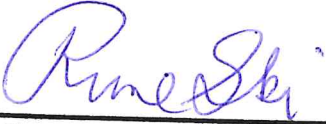
Den härskande fastigheten har rätt att anlägga, underhålla och förnya
avloppsanläggning belägen på den tjänande fastigheten enligt karta och skiss

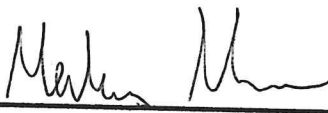
Övrigt:

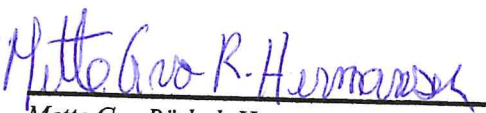
Ingen ersättning ska erläggas

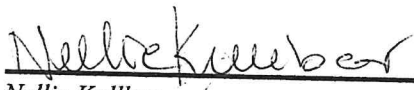
Årjäng 1/3 2026
Ort och datum

Underskrifter:


Rune Ski
(Tjänande
fastighetsägare/tomträttsinnehavare)


Markus Nilsson
(Härskande
fastighetsägare/tomträttsinnehavare)


Mette Gro Rörholt Hermansen
(Tjänande
fastighetsägare/tomträttsinnehavare)


Nellie Kullbor
(Härskande
fastighetsägare/tomträttsinnehavare)

Lars Henningsen

Skolehuset Vrångehol 1:29/1

Vrångehol 9/6 2007

Dreneringsgrøft fra sepliktank.

Tillatelse gis til å grave dreneringsgrøft for seplik, langs tomtegrense Vrångehol Grødet G.Br. 1:14 - 1:16 - 1:20. Se vedlagt tegning. Grøften skal ligge langs tomtegrense på vår eiendom. Framtidig vedlikehold varsles muntlig. Det forutsettes at området settes i stand etter arbeidet er utført.

Rune Shi

Rune Shi

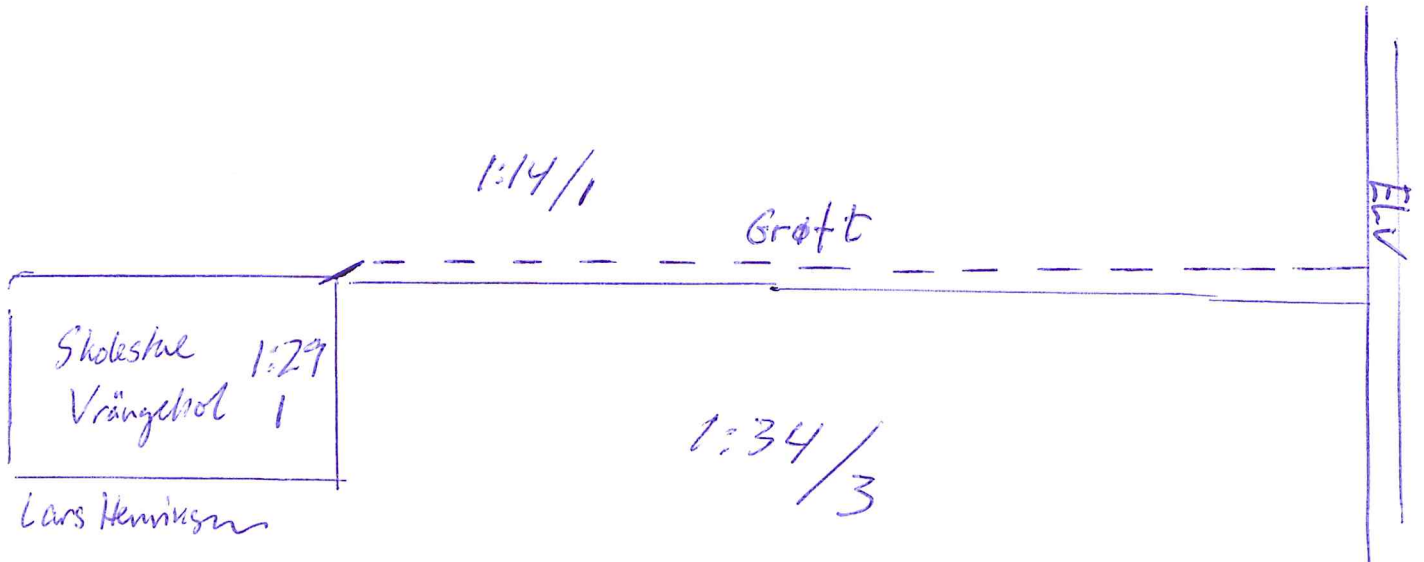
Mette Gro Rørholt
Hermansen

Mette Gro R. Hermansen

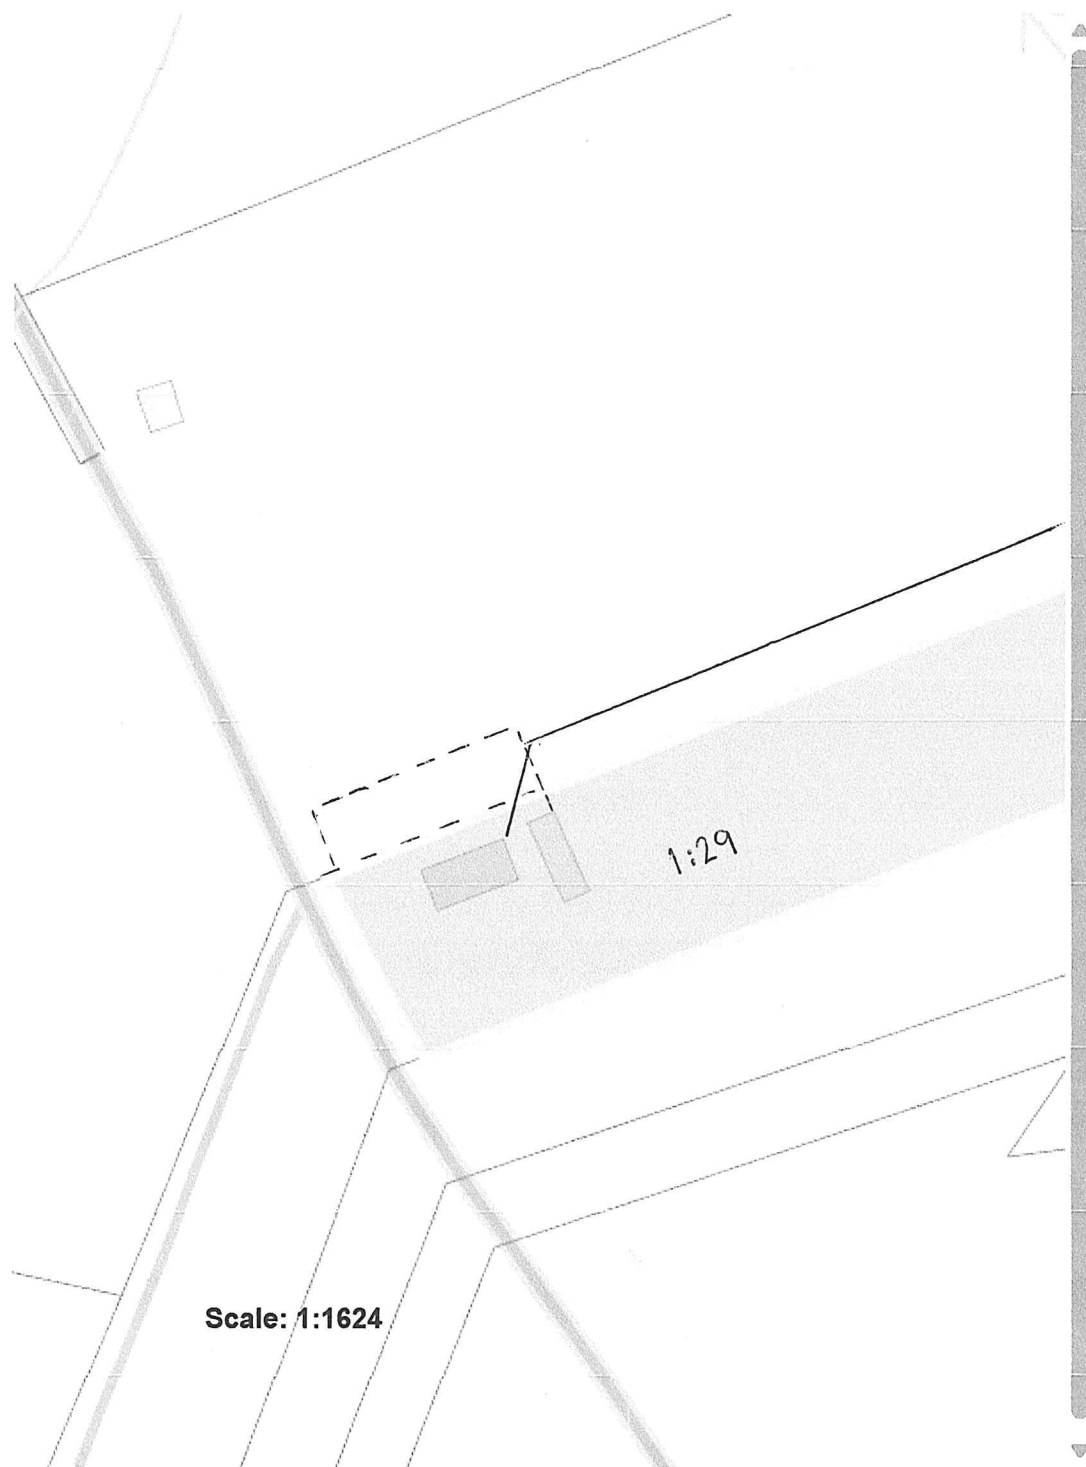
Lars Henningsen
Knut Foen Kaut

Vedlegg: Kart/tegning.

Værligg
Tegning av grøft Vrångelhol Grändel 1:14-1:16-1:20
Rune Ski - Mette Gro Rørholt Hermansen



RS.



---- GRÄSMATTA

— AVLOPP