

LANTMÄTERIET

Karta

2009-02-19

Ärende

Avstyckning från Söderby-Vik 2:9

Kommun: Norrtälje

Joachim Durefors

Förrättningslantmätare

Registreringsdatum:

2009-03-31

Fastighetsrättslig beskrivning, se aktbilaga BE.

Nybildad fastighet: Söderby-Vik 2:15.

Nya gränser: 244-247-251-250-249-248-246-245-244.

Teknisk beskrivning se aktbilaga TBE

Framställd genom: Nymätning och kopiering från registerkarta

Koordinatsystem: SWEREF 99 18 00

Mätmetod: Satellitmätning NRTK-tjänst


Aktbilaga: KA

Ärendenr: AB083144

Orig.format: A4S

Teckenförklaring:

— — — — —	Fastighetsgräns
- - - - -	Ny Fastighetsgräns
BERGA 1:1 2:15	Fastighetsbeteckning
•	Ny Fastighetsbeteckning
12.34	Ny Gränspunkt
⊗ ⊗	Måttangivelse
⊗ ⊗	Bostadshus
⊗ ⊗	Uthus
— — — — —	Väg
— — — — —	Staket
⋯ ⋯ ⋯	Ägoslag

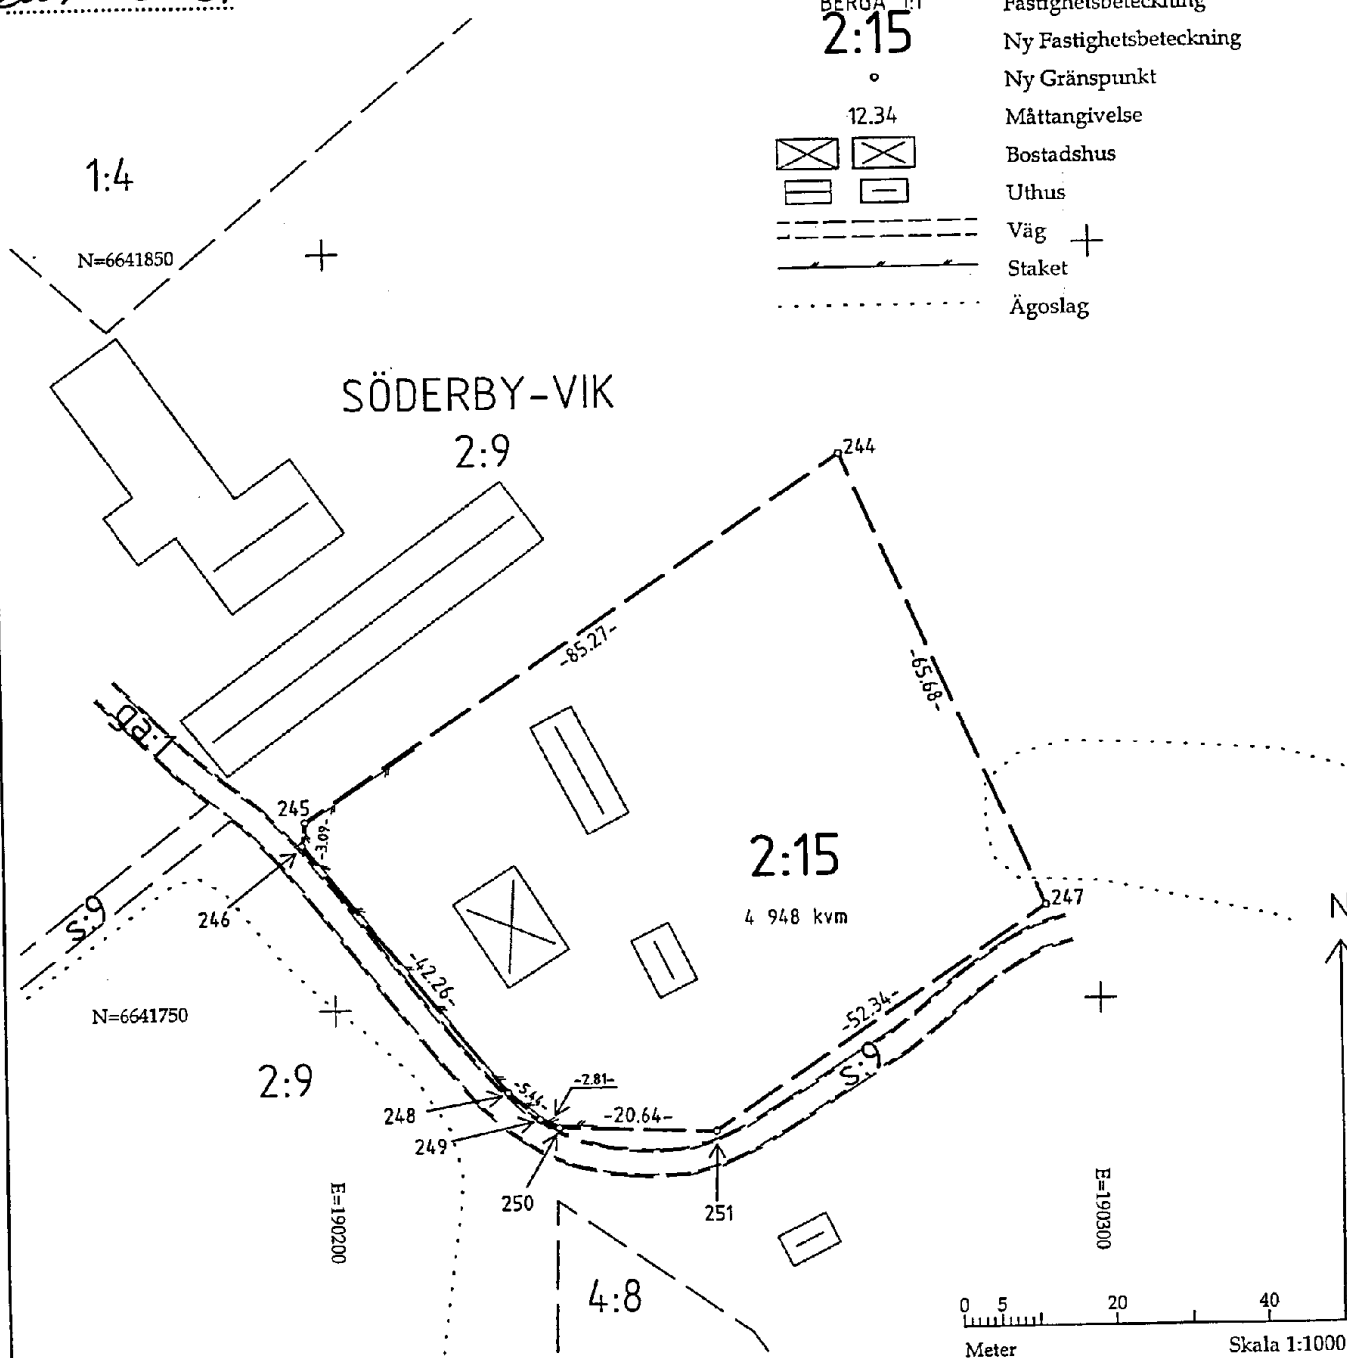

Akt NORRTÄLJE 0188-08/247

Teknisk beskrivning

2009-02-19

Ärendenummer

AB083144

Förrättningslantmätare

Joachim Durefors

Ärende

Avstyckning från Söderby-Vik 2:9

Kommun: Norrtälje

Län: Stockholm

Koordinatsystem

SWEREF 99 18 00

Koordinatkvalitet

Inre 25 mm, Yttre 25 mm

Punktnummer

Norr(N)

Öst(E)

Markering

244

6641822.67

190267.03

Rör i berg, ny

245

6641774.90

190196.39

Rör i mark, ny

246

6641771.85

190195.94

Rör i mark, ny

247

6641762.40

190293.13

Råsten, ny

248

6641738.82

190222.31

Rör i mark, ny

249

6641735.25

190226.42

Rör i mark, ny

250

6641734.10

190228.98

Rör i mark, ny

251

6641733.33

190249.61

Rör i mark, ny

Framställd genom

Nymätning och kopiering från registerkarta

Mätmetod

Satellitmätning NRTK-tjänst