



Teknisk beskrivning:

Koordinatförteckning			
Pkt	N	E	Markering
12081	6192341.58	167041.32	Rör i mark, ny
12082	6192332.30	167018.35	Gammalt rör i gjutning
12086	6192278.41	167007.28	Gammalt rör i gjutning
12087	6192219.76	167022.96	Omarkerad


Framställd genom: Nymätning och kopiering från registerkarta
 Koordinatkvalitet: Inre 30 mm, Yttre 50 mm
 Koordinatsystem: SWEREF 99 13 30
 Mätmetod: Satellitmätning NRTK-tjänst
 Kartan innehåller detaljer med olika kvalitet.

Nya gränser: 12082-12081, 12086-12087.

Fastighetsrättslig beskrivning, se akthilaga BF.

Teckenförklaring:

— — — — —	Fastighetsgräns
- * - - - *	Utgående Fastighetsgräns
- - - - -	Ny Fastighetsgräns
- - - - -	Fastighetsbeteckning
①	Nytt område till 28:2
•	Figur
•	Gränspunkt
⊗	Måttangivelse
⊗	Bostadshus
⊗	Uthus
— • —	Kraftledning
⊙	Transformator

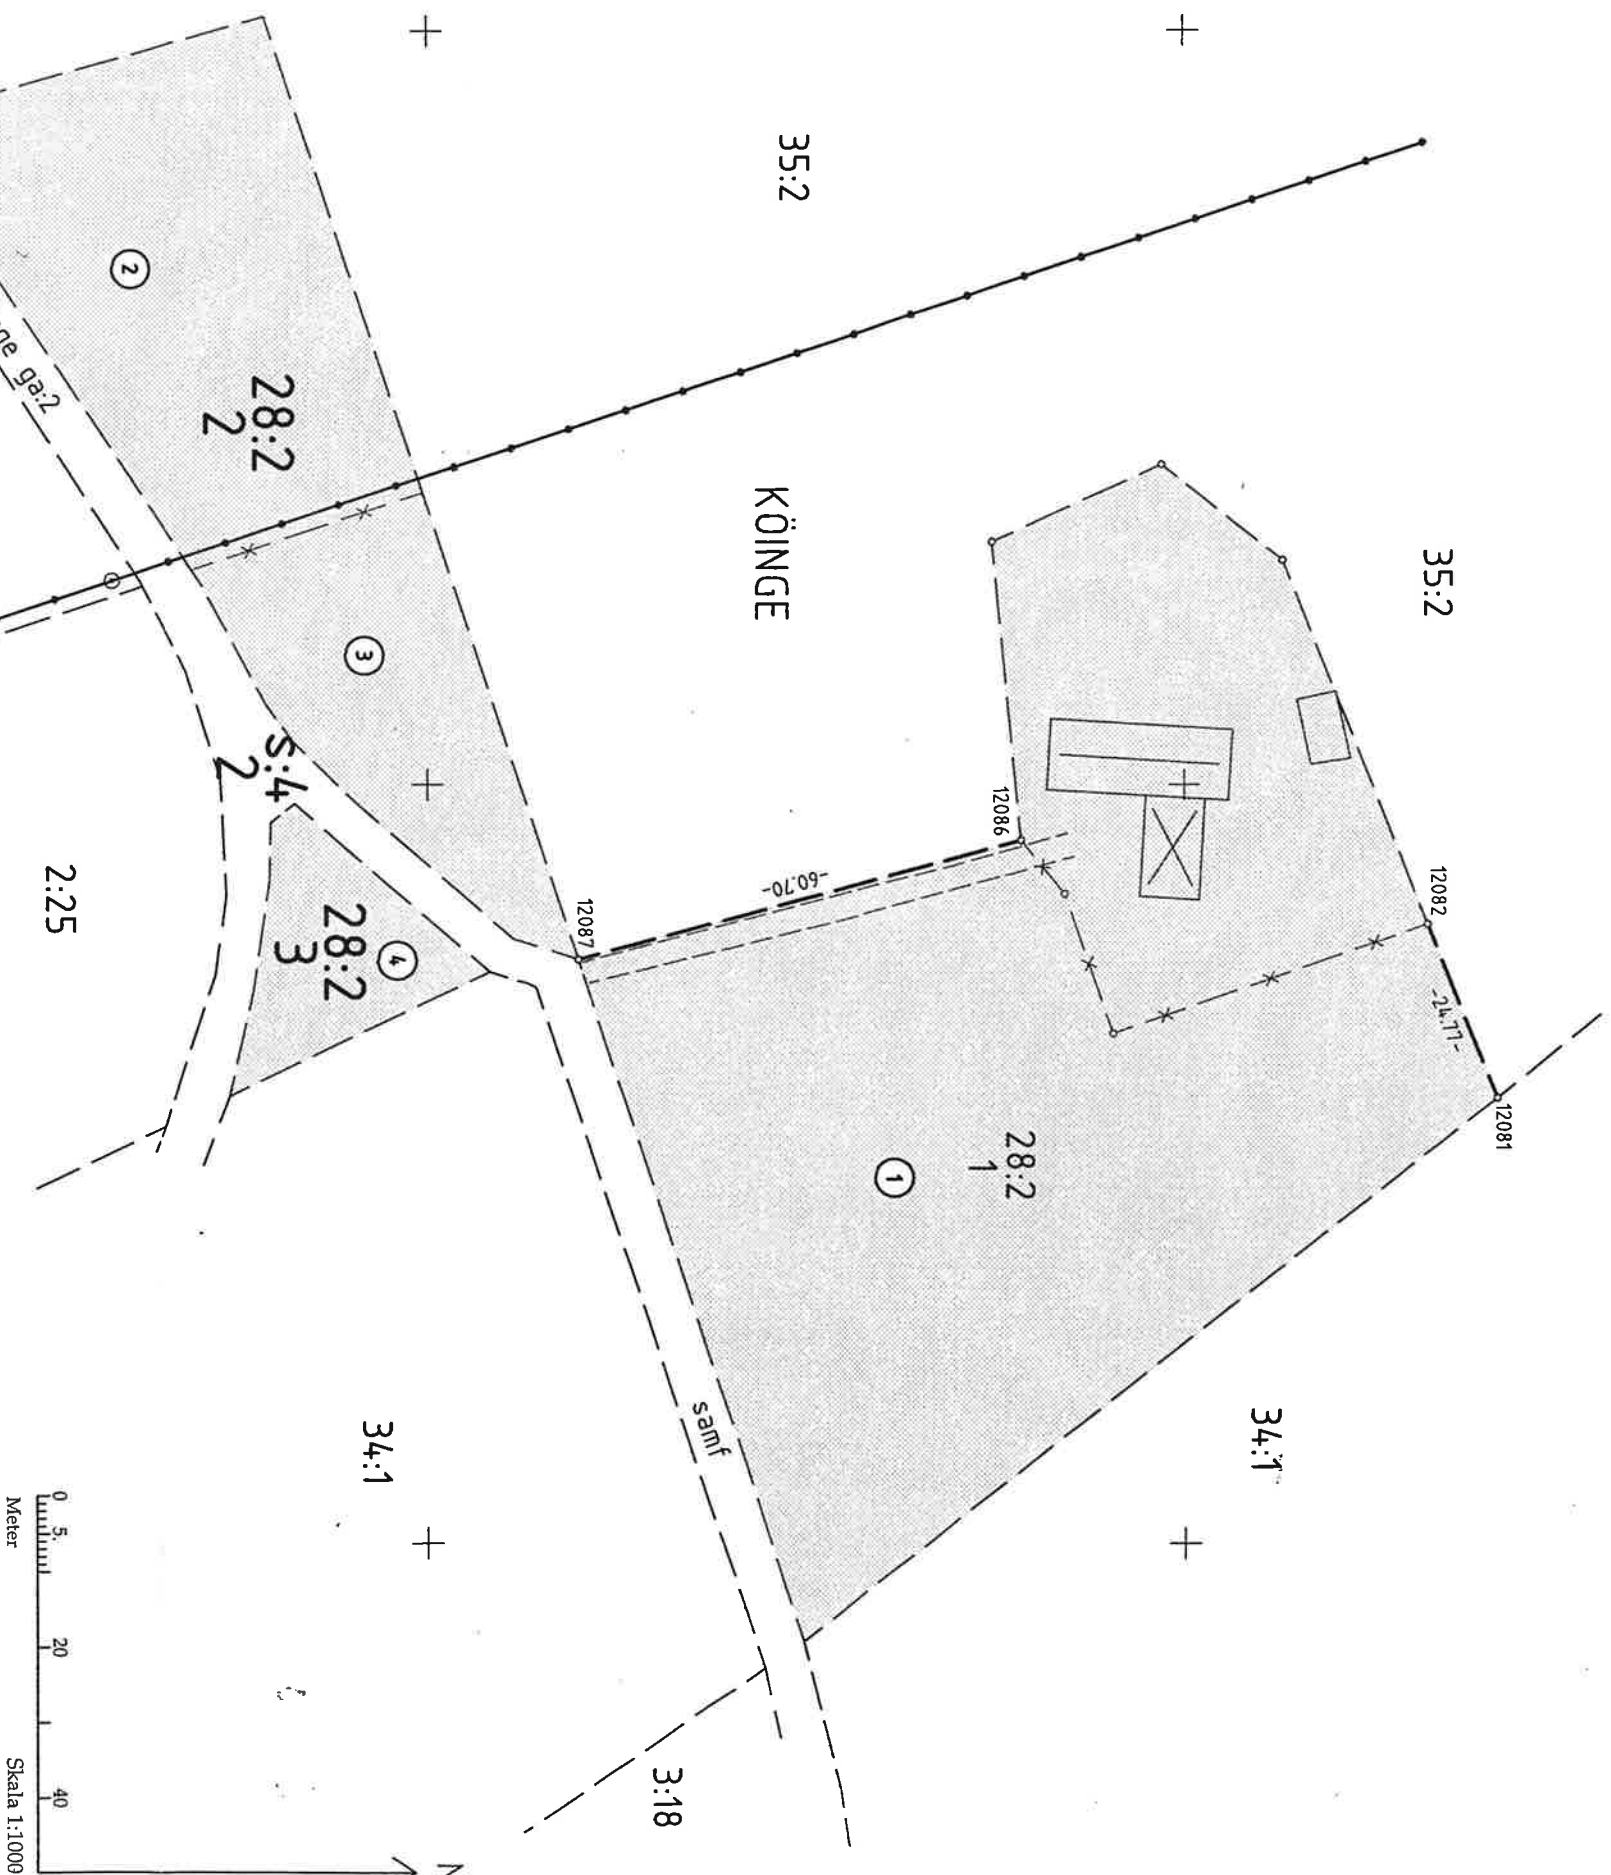

N=6192100 +
 E=166900 +

0 5 20 40
 Meter
 Skala 1:1000

Karta
 2010-02-10
 Ärende
 Fastighetsreglering berörande Köinge 28:2, 35:2, 2:11 och 2:25.
 Kommun: Hörby
 Län: SKÅNE
Kristina Gredinger
 Kristina Gredinger
 Förätningslantmätare

Akthilaga: KA
 Ärendenr: M092253
 Orig.format: A35