

LERSTEN UPPEGÅRDEN 2³

(75 SV)

Socken

Kville

Kommun

Kville

Fjällbacka mcp.

Län

Göteborgs och Bohus

Skala

1:1000.

KARTA

Dnr 77/64 05

Uppr år 1964

- vid avstyckning - av:

Hans Busck

(Hans Busck)

lantmätare.

Koordinatförteckning.

Polygonpunkt	x	y
134 rb	96523.75	-1361.66


Gränspunkter

	x	y
1 ds	96660.66	-1354.08
2 ds	643.02	331.85
3 ds	641.60	330.91
4 ds	622.47	318.28
5 rm	603.14	305.52
6 ds	582.23	291.72
7 rm	570.45	314.56
8 rm	579.01	320.30
9 rm	576.43	324.52
10 rm	586.52	331.11
11 rm	605.96	343.80
12 rm	625.26	356.40
13 ds	647.20	370.72
14 ds	651.86	367.74
15 rm	660.12	386.35
16 ds	641.40	374.12
17 rm	622.57	361.82
18 rm	603.69	349.49
19 rm	585.32	337.48
20 rm	565.35	324.44
21 ds	551.63	351.02
22 rm	568.59	361.91
23 rm	587.39	373.98
24 rm	606.22	386.07
25 rm	625.06	398.17
26 rm	643.85	410.24

Beskrivning.		R.N:r
A avrösningsjord	0,0737 ha	280
B -"-	0,0697 JL	281
C -"-	0,0706 JL	282
F -"-	0,0653 JL	283
G -"-	0,0659 JL	284
H -"-	0,0654 JL	285
J -"-	0,0648 JL	286

743 År 1964 den 31 juli
fastställd överlantmätaren den å denna
karta upptagna avstyckning, betygar
Göteborg i länets lantmäterikontor.
Sven Bergentz
Sven Bergentz


Servitut.
Med respektive avstyckat område skall
följa intill dess stadsplan över området
blivit fastställd, rätt att för utfart
nyttja den mark på styckningsfastigheten
och angränsande fastighet - i den mån så-
dan rätt tillkommer styckningsfastigheten
- som i föreliggande förslag till stads-
plan utlagts såsom vägmark.

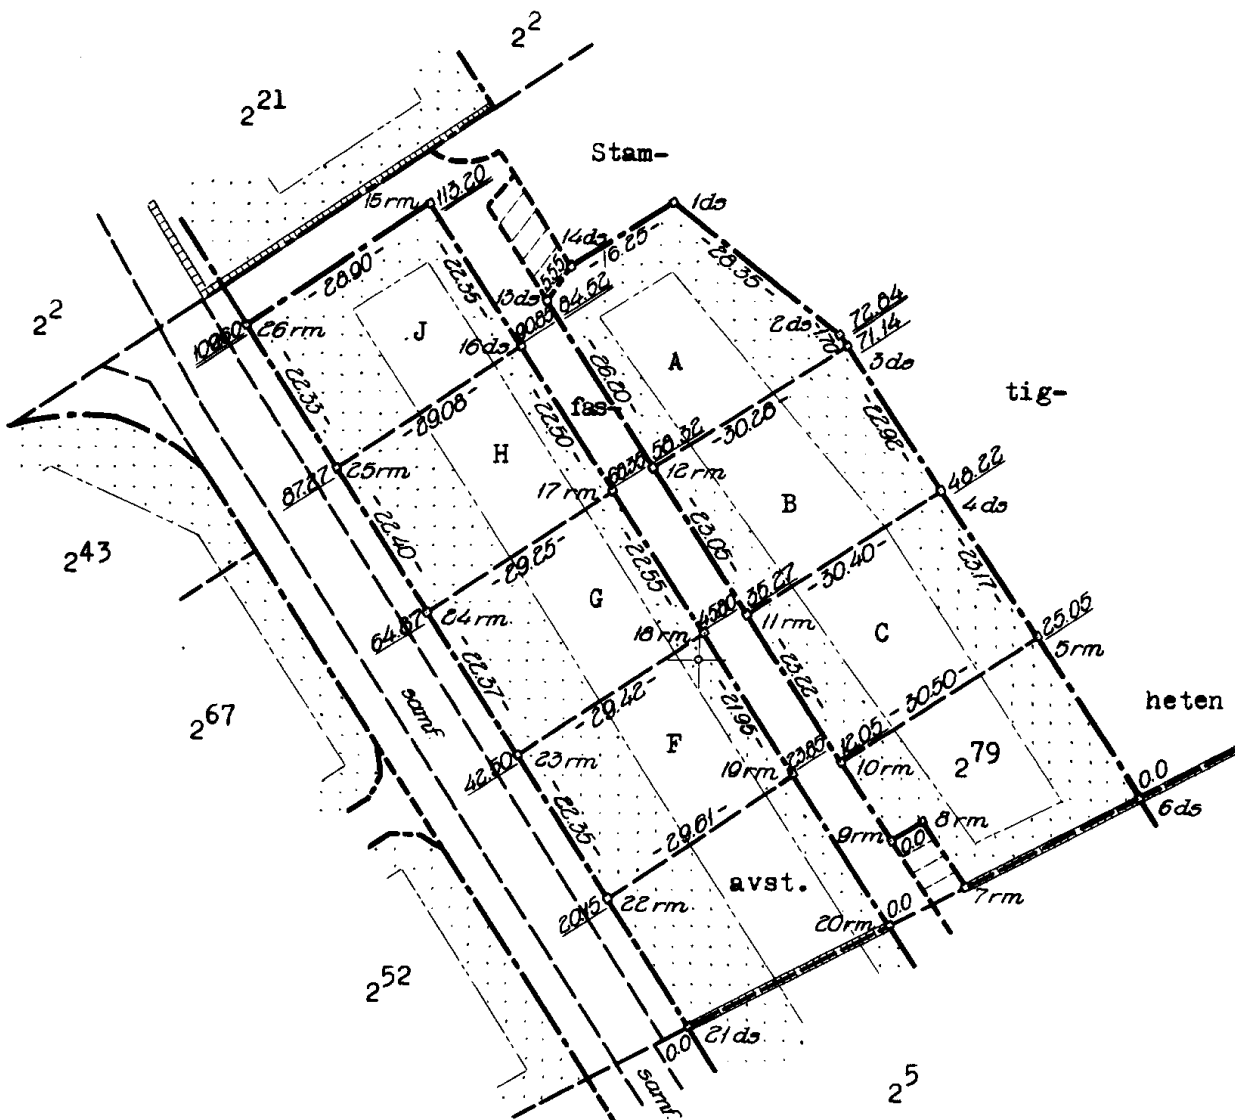

Nyttillkomna gränser: 7-8-9-10-11-12-13-14-1-2-3-4-5-6; 3-12; 19-22;
4-11; 5-10; 21-22-23-24-25-26-15-16-17-18-19-20; 16-25; 17-24; 18-23;

x=96500
y=-1450

1717 Kville pm

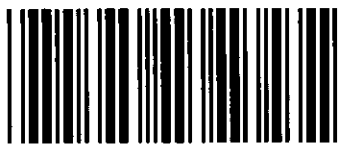

Akt nr:

14-KVI-1717

AU\$14-KVI-1717