

METRIA

Mät och Kart Ulla Edet

☒ NYBYGGNADSKARTA

Datum

Ärendenr

☐ SITUATIONSPLAN

2009-07-19


Fastighet TANUM 1:97		Ploner och bestämmelser		Datum			
Gatuadress Stensättarevägen 4		Area m ² 742		Fastigheten bildad el reg 1983-11-18			
Kommun TANUM		Registerområde TANUM		Detaljplan laga kraft 1981-10-20			
Kartan upprättad av <i>Patrick Engström</i>		☐ Se bifogad beskrivning		Genomförandetiden utgår 1992-06-30			
				Tanums kommun			
				2014-08-07			
				Dnr. MBN2014/1531-332			
0.0 Markhöjd							
+0.0 Gatu höjd vid tomgräns							
+0.0 Fastställd höjd							
Älgård	Höjd	Avseende	Sign	Ledningsuppgifter	Vattengångens höjd i förbindelsep.	Diameter i förbindelsep.	Övrigt
Datum				Typ			
Bygglov				Vatten			
				Dagvatten			
Uttakning				Spilvatten			
Kontrollmätning							

Bygglov lämnat enligt delegation 2014-08-19
beslut 352/14

Avvikelse från denna ritning får ej vidtagas utan
miljö- och byggnadsnämndens godkännande.
Villkoren i detta beslut skall följas.

MILJÖ- OCH BYGGNADSNÄMNDEN

Lena Timmer

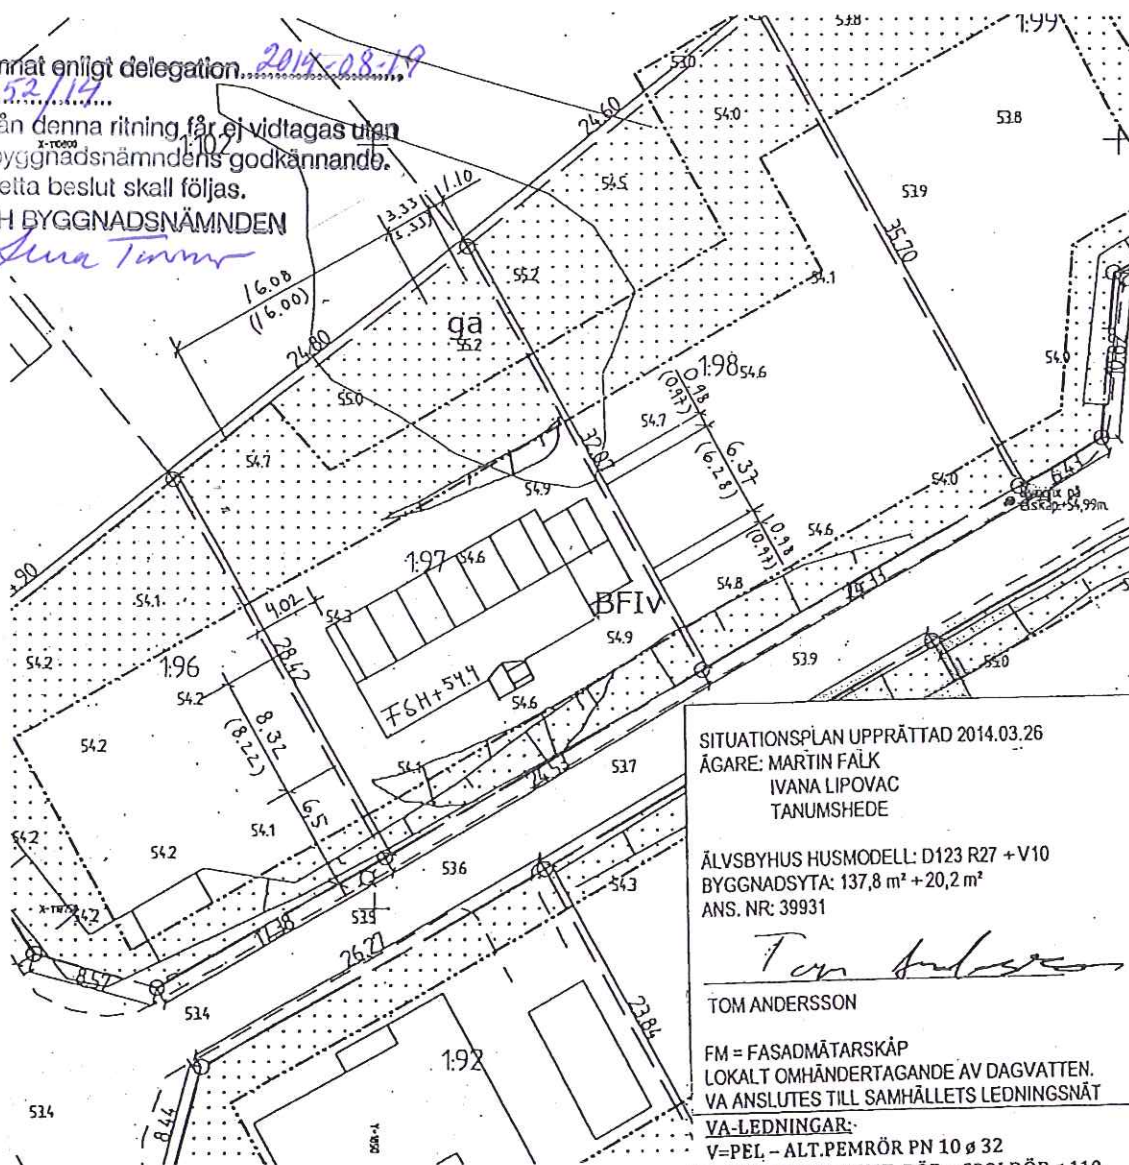

SITUATIONSPLAN UPPRÄTTAD 2014.03.26

ÄGARE: MARTIN FÄLK
IVANA LIPOVAC
TANUMSHEDEN

ÄLVSBYHUS HUSMODELL: D123 R27 + V10
BYGGNADSYTA: 137,8 m² + 20,2 m²
ANS. NR: 39931

Tom Andersson
TOM ANDERSSON

FM = FASADMÄTARSKÄP
LOKALT OMHÄNDERTAGANDE AV DAGVATTEN.
VA ANSLUTES TILL SAMHÄLLET'S LEDNINGSNÄT

VA-LEDNINGAR:
V=PEL - ALT.PEMRÖR PN 10 Ø 32
S=PVC 110 MARKAVL.RÖR + SPOLRÖR Ø 110
D=PVC 110 MARKAVL.RÖR + DRÄNERINGSBRUNN
GRUNDYTTERMÄTT (00.00)
PROFILHÖJDEN UTSÄTTES 10CM
OVANFÖR SOCKELHÖJDEN.

Rev. Huspacing 2014.08.05 / T.A.

Skala 1:500	Mätclass	Koordinatsystem i plan RT R05 7.5 gon V 64:0	Koordinatsystem i höjd RH 70	Beteckningsstandard
----------------	----------	---	---------------------------------	---------------------