

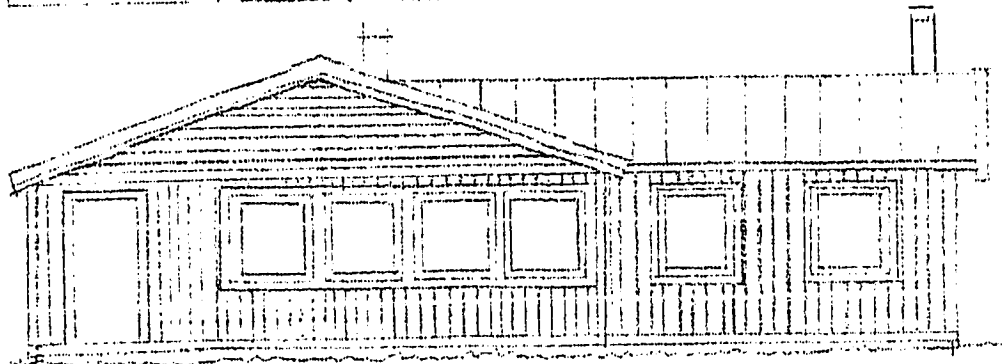


365908

NORRTÄLJE KOMMUN  
Stadsarkitektkontoret  
2004-02-19  
Diariern 04/259  
Diariplan

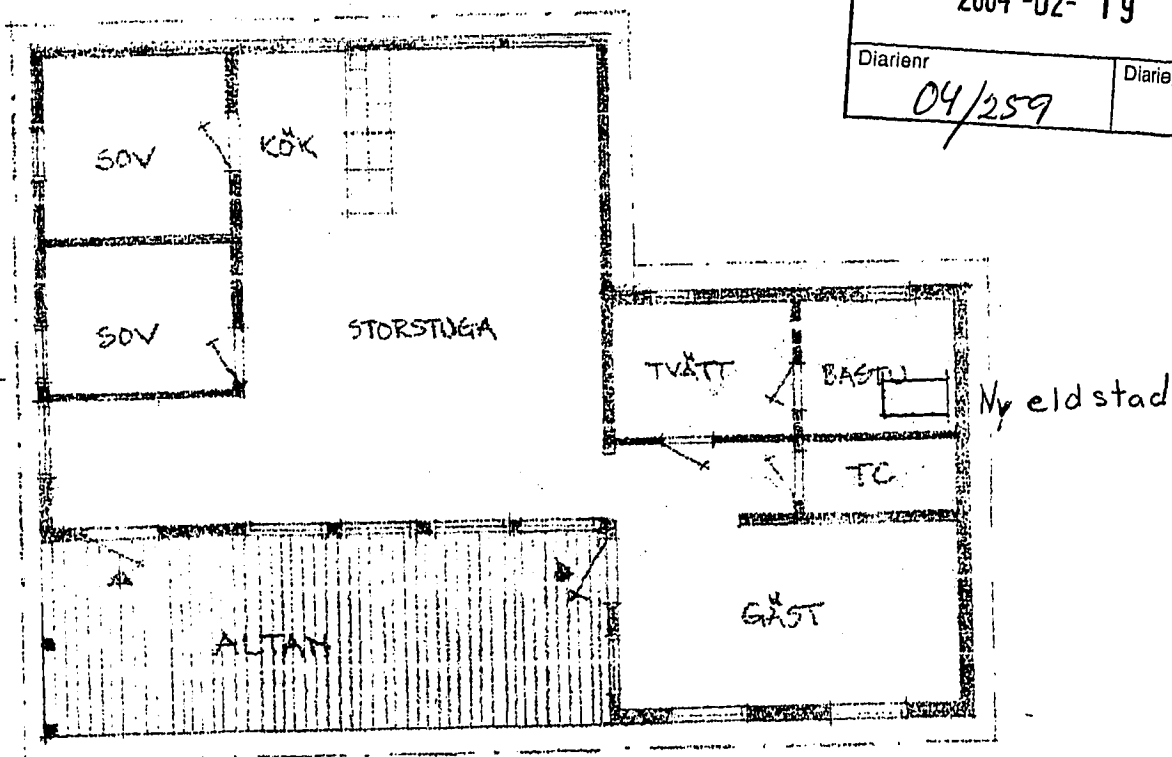

FASAD MOT SYD

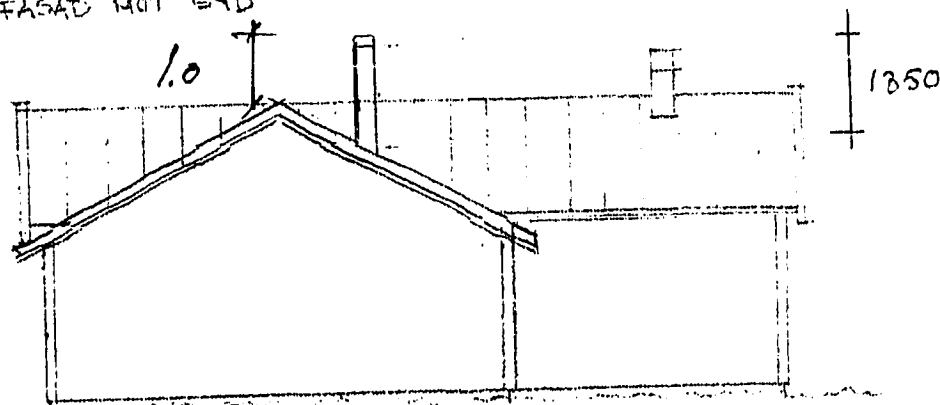

FASAD MOT ÖST

Byggsamråd erfordras ej.  
Datum: 040303 D178

Tore Strömberg  
Bygglovchef

Inst. av eldstad.  
Gryta 3:79 TOMT 74