


Ärende Fastighetsreglering berörande Marsjö 4:4, 4:15, 6:1, 7:1 och Vässby Västra 1:18 samt avstyckning från Marsjö 7:1		Kommun Borgholm	Län Kalmar
Förregistreringslantmätare <i>Gunnar Drevinger</i> Gunnar Drevinger		Registerområde Föra	
		Registreringsbevis Registreringsdatum 1980-03-27 För fastighetsregistermyndigheten <i>Elisabeth Lomtzorn</i>	
Fastighet, område m m	Fig	Area hektar, m ² delarea	± ändring/ summa
Ägare, uppgifter till lokal skattemyndighet och andra anmärkningar			

Fastighetsrättslig beskrivning: Se aktbilaga BE 1.

Lotten A = R N:r Marsjö 7:9
" B = " " 7:10

Teknisk beskrivning: Se aktbilaga BE 2.

Fig 4 = " " 6:1

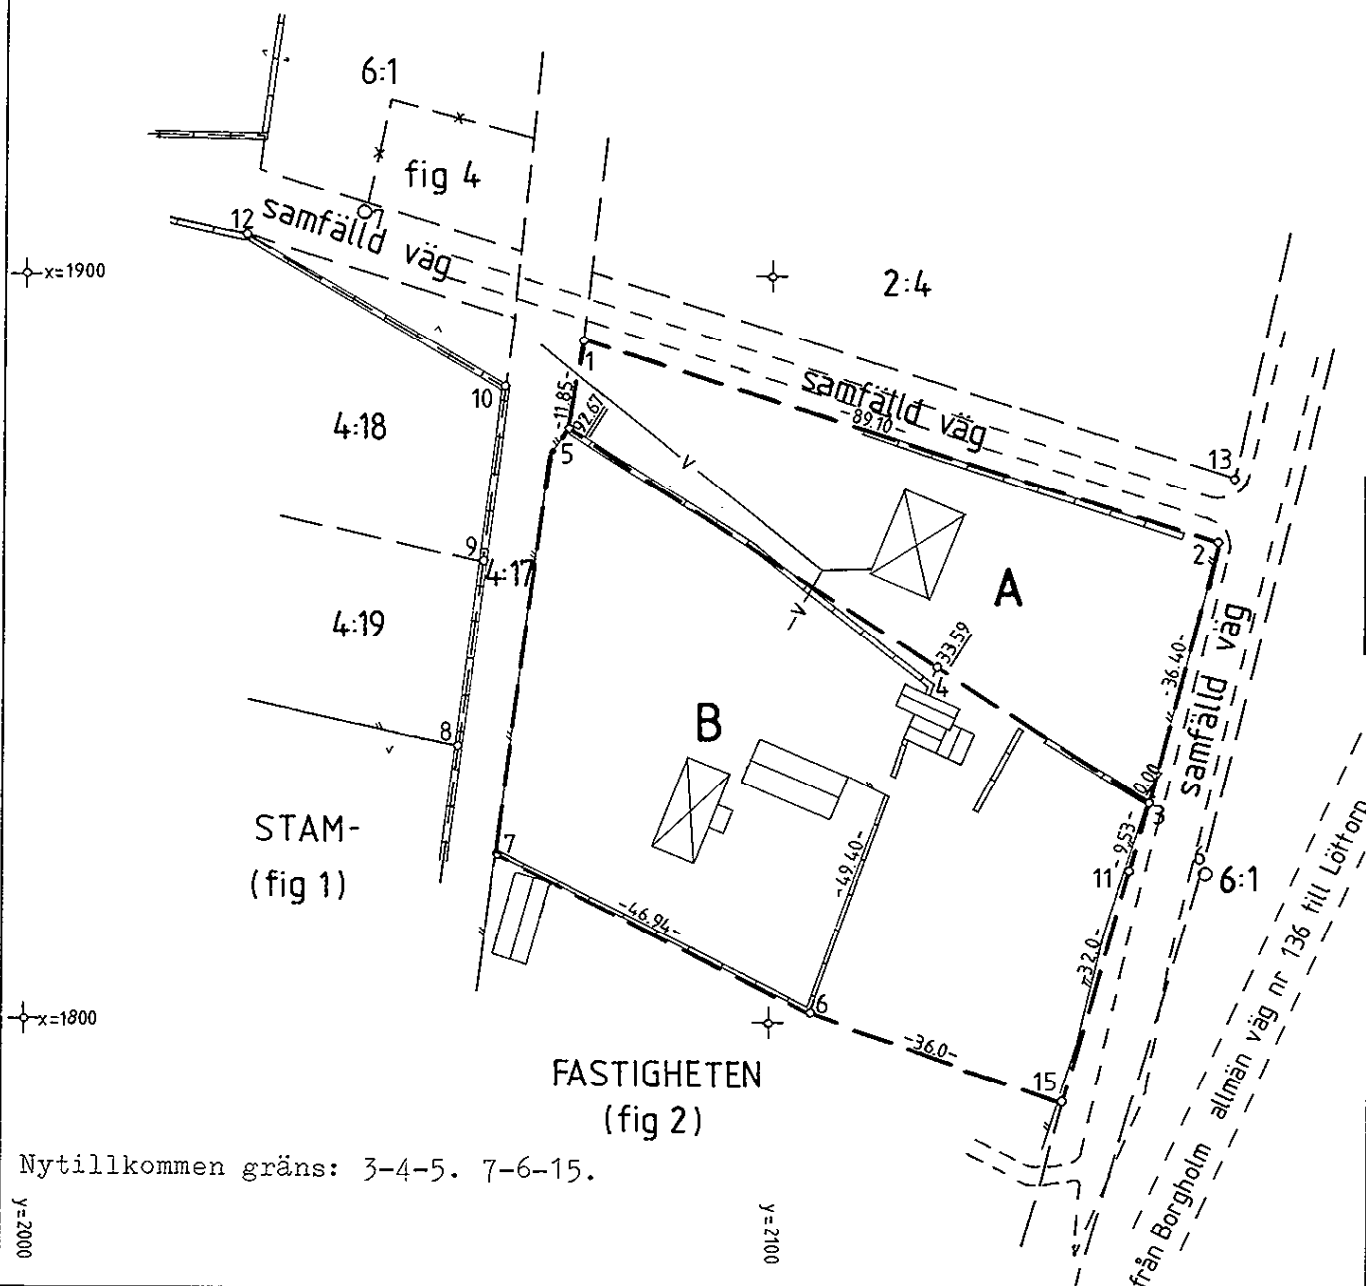

Nyttillkommen gräns: 3-4-5. 7-6-15.

Framställd genom Kopiering och kompletterande nymätning		Skala 1:1000	Måtklass IV	Koordinatsystem Lokalt(akt Föra 282)
För det tekniska innehållet svarar		Reg karta, lägesangivning Fk 05742:68		Beteckningsstandard -
Mätning	Beräkning	Kartering	Ritn redigering	