

Fastighet Inspektorn 3		Planer och bestämmelser Datum	
Gatuadress Hovslagaregatan 26		Fastigheten bildad eller reg. Detaljplan laga kraft Genomförandetiden utgår	
Kommun Ystad		Registerområde Ystad	
Kartan upprättad av Roger Svensson		0,0 Markhöjd +0,0 Gathöjd vid tomtgräns +0,0 Fastställd höjd	
Åtgärd	Höjd	Avseende	Sign
Datum			
Bygglov			
Utstakning			
Kontrollmätn.			
Skala 1:500		Koordinatsystem i plan SWEREF 99 13 30	
		Koordinatsystem i höjd RH-00	
		Beteckningsstandard HMK-Ka.D	

ÄNDRINGEN GODKÄNNES

AVSEENDE *Korrigerad*

av garagens placering

(6 m från gata) i

enlighet med


bestämd

planritning.

Ystad 6/7-2011

llh-blid

Exp. 28/7

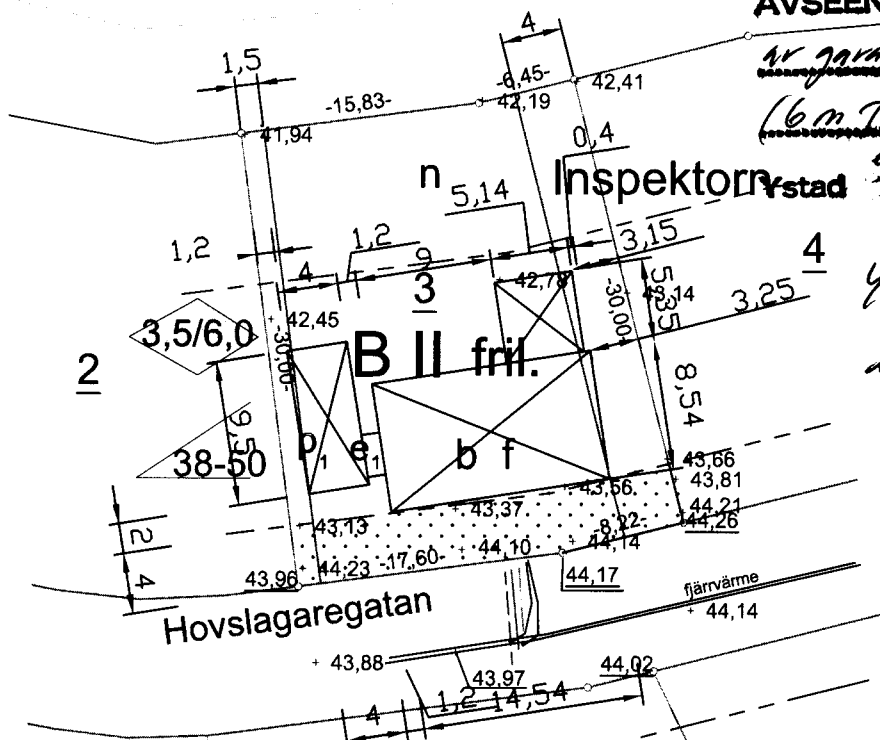

YSTADS KOMMUN

2011-07-06

Diariernr
2011.0001

Planbeteckn.
231-28

Djurskötaren

9

8

KG SVENSSON 2010-12-19

REV. 2011-02-12 2011-06-20

