

KA


.....  
För fastighetsregistermyndigheten

fastighetsregistermyndigheten

± ändring/  
summa

Ägare, uppgifter till lokal skattemyndighet och andra anmärkningar

TEKNISK BESKRIVNING,  
se aktnil BE 2.

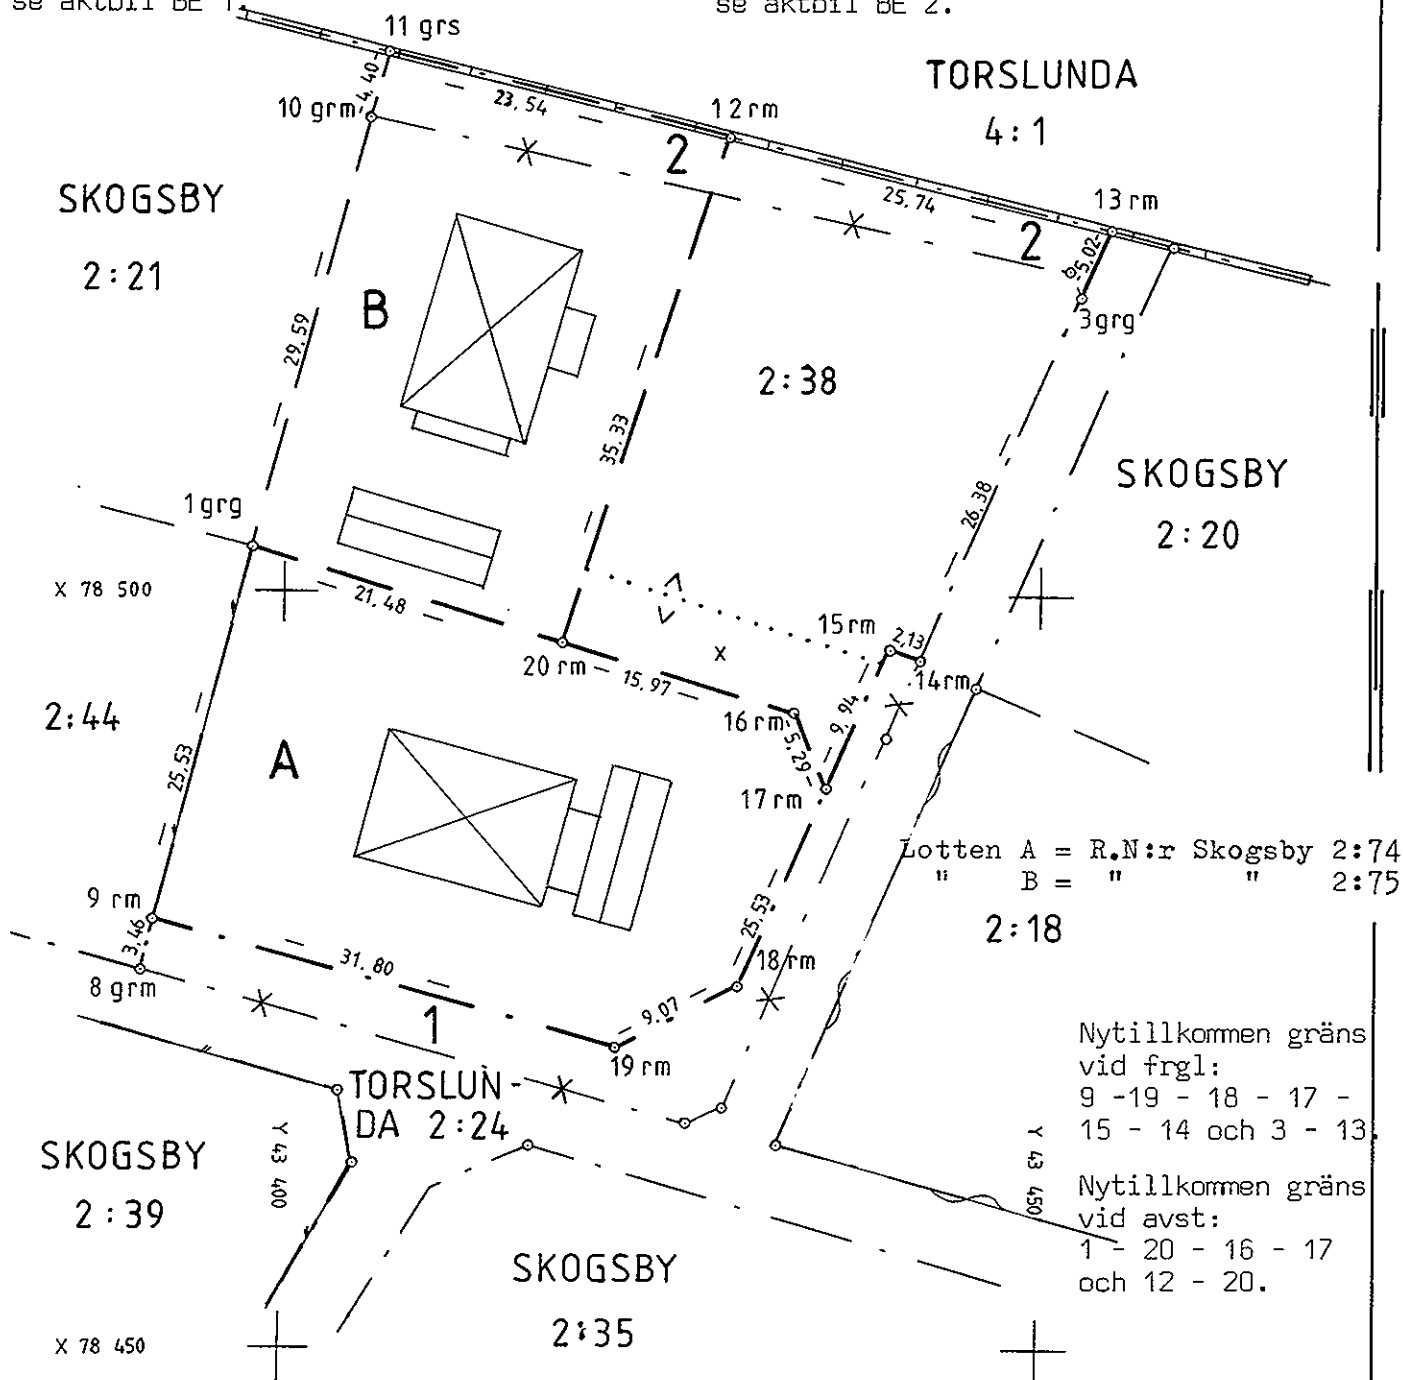

|  |                     |
|--|---------------------|
|  | Beteckningsstandard |
|--|---------------------|

Spec.bl 5465866

|      |   |
|------|---|
|      | 6 |
| Inc. |   |

-antmäteriet B1 0343 80-04 40.000 LiberFörlag 38-80616-9