


Ärende Avstyckning från Rånäs 8:2		Kommun Norrtälje	Län Stockholms
Förrättningslantmätare <i>Cecilia Lindgren</i> Cecilia Lindgren		Registerområde Norrtälje (Fasterna socken)	
Fastighet, område m m		Registreringsbevis Förrättningen är registrerad den 1990-01-03 För fastighetsregistermyndigheten <i>Torgeir Eriksson</i>	
Fig	Area hektar, m ² delarea ± ändring/ summa	Ägare, uppgifter till lokal skattemyndighet och andra anmärkningar	

FASTIGHETSRÄTTSLIG BESKRIVNING,
se aktbilaga BE 1.

TEKNISK BESKRIVNING,
se aktbilaga BE 2.

Lotten A: Rånäs 8:5
" B: " 8:6
" C: " 8:7

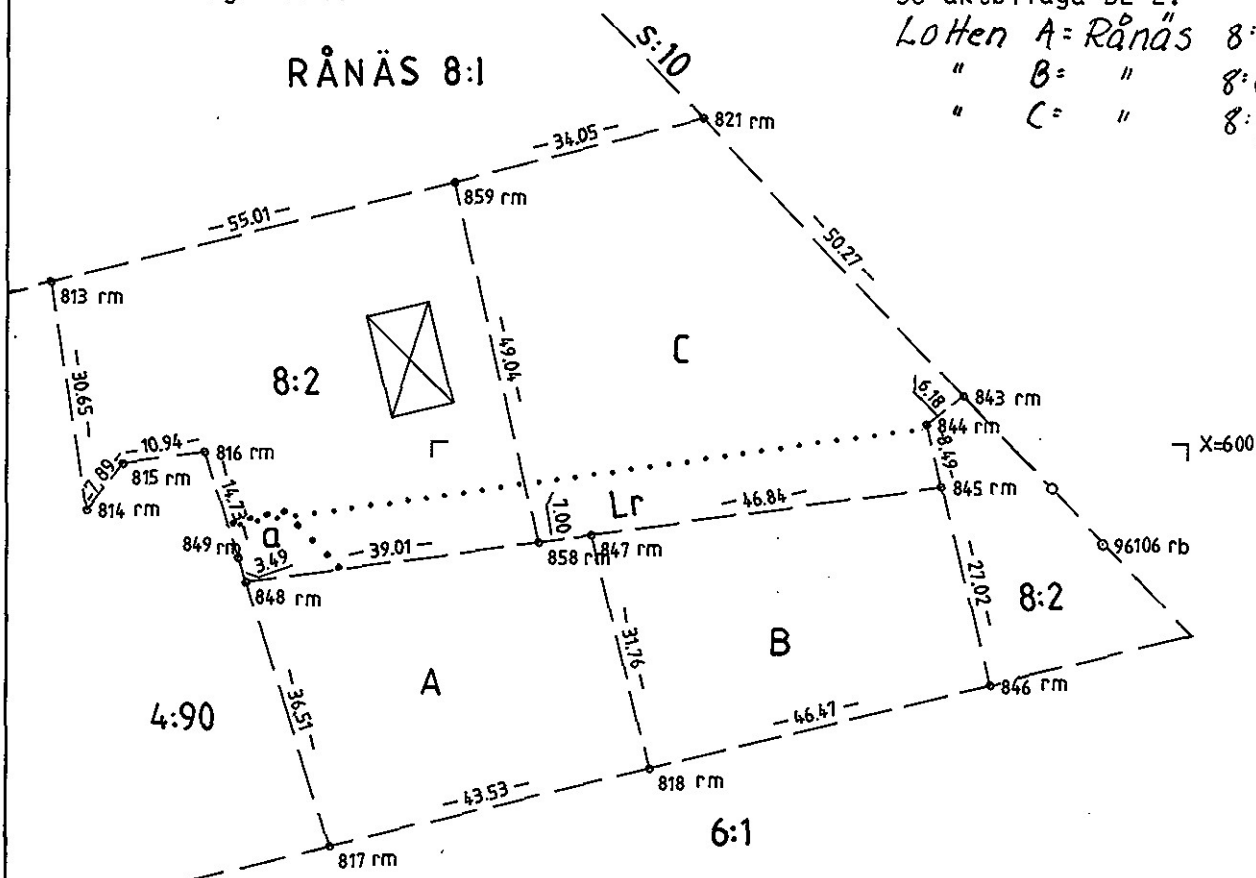

Nyttillkomna gränser:
848-858-847-845-844-843,
858-859,
847-818,
845-846.

o 96197 rm

(Lr = område för ledningsrätt)

Y=1800

X=500

Y=1900

Framställd genom Nymätning		Skala 1:1000	Mätklass III	Koordinatsystem Rånäs gk
För det tekniska innehållet svarar <i>Jan Eklöf</i> /Jan Eklöf		Reg karta, lägesangivning Ek 11868:71,81		Beteckningsstandard TFA 4.6B:5
Mätning	Beräkning	Kartering	Ritn redigering	

0188-89/304