


Garns-Ekskogen 1:389

Älgebyvägen 51

In-Drän moduler 6 st

Storlek 3,6 * 3,0 meter

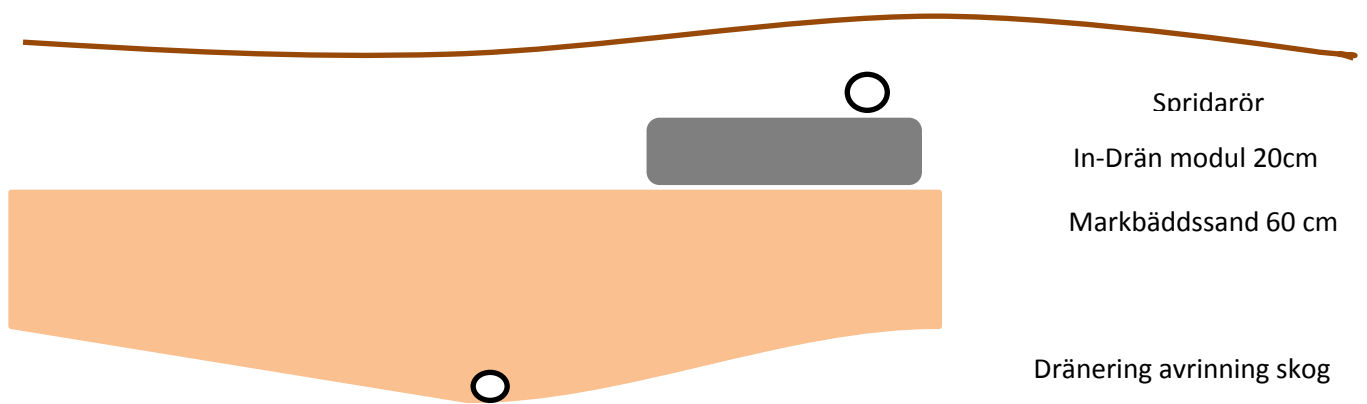

Söridarör

In-Drän modul 20cm

Markbäddssand 60 cm

Dränering avrinning skog