


FASAD MOT ÖSTER

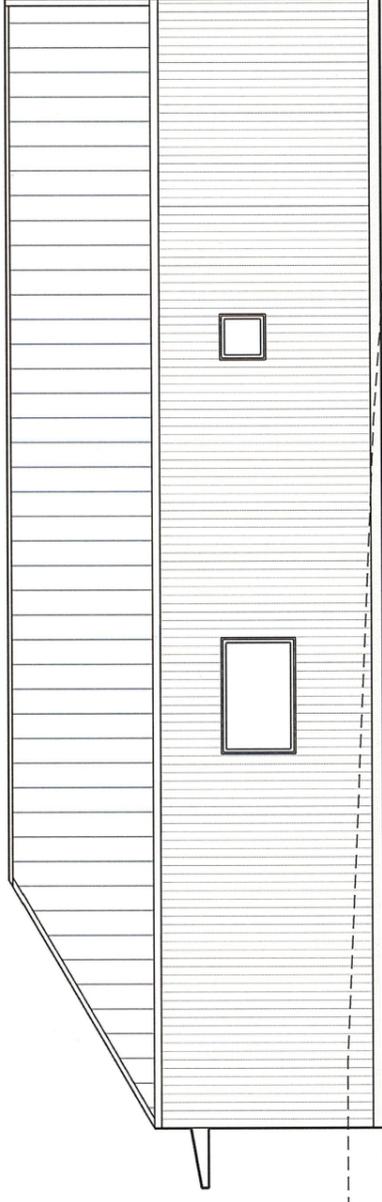

FASAD MOT NORR

——— Blivande mark
 - - - Befintlig mark

SKALA 1:100
 0 1 2 5 10
 METER

ÄNDRING	Hus sänkt 0,5 m	SIGN.	2025-08-13
ÄNDRINGEN ANSVAR			DATE

BYGGLOVSHANDLING

Gödatorp 2:19 Kungsbacka kn

Nybyggnad Enbostadshus
 Enens Bygg AB Tomas Elmönd

FASADER

SKALA 1:100
 DATUM 2025-05-12

FORMAT A3
 SKAPAD AV

RITINGS NR

A0 3 a



Enens Bygg

070-7342424