


FASAD MOT VÄSTER

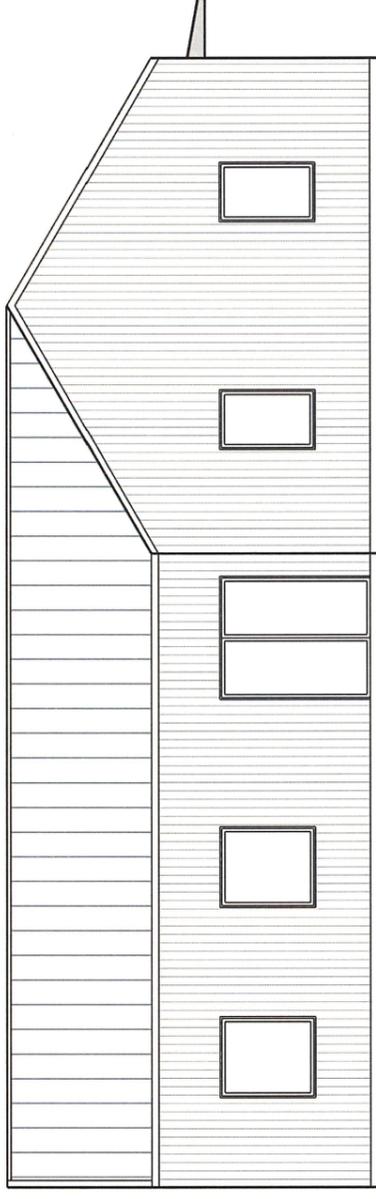

FASAD MOT SÖDER

— Blivande mark  
 - - - Befintlig mark



Hus sänkt 0,5 m

ANDRING  
 ANDRINGEN SVAR

BYGGLOVSHANDLING

SIGN.  2025-08-13  
 DATUM

**Gödatorp 2:19 Kungsbacka kn**

Nybyggnad Enbostadshus  
 Enens Bygg AB Tomas Elmlund

**FASADER**

SKALA 1:100  
 DATUM 2025-05-12

FORMAT A3  
 SKAPAD AV

RITTINGS NR

A0 3 b



**Enens Bygg**

070-7342424