KARTA

rörande avstyckning från fastigheten

N O R R B Y 6:12

Kartan är ej skalenlig, akt 08-LÖT-261

Org enhet: H 5

Dnr: 185/70

Upprättad år 1971 av:

/Åsa Eneros/
Lantmätare.

/C. von Steijern/
Ingenjör.

Socken: Löt

Kommun: Borgholms

Län: Kalmar

Skala: 1:1000.

10 5 0 10 20 30 40 50 60 70 meter

Beskrivning

Beteckning på kartan ägoslag m m | Areal m² | R N:r

Litt A: Tomt, inr: 2315 kvm. 6:17

Norrby 6:12 består efter avstyckningen av 1055 kvm.

Nytillkomna gränser: sträckan 3-4.

Servitut:
Området äger samma rätt som tillkommer stamfastigheten att för utfart begagna den i norr angränsande vägen fram till allmän väg.

§ 334 År 19 72 den 15 juni
blev å denna karta angivna avstyckning av överlantmätaren i Kalmar län fastställd, betygar

På ämbetets vägnar:
H. Brander

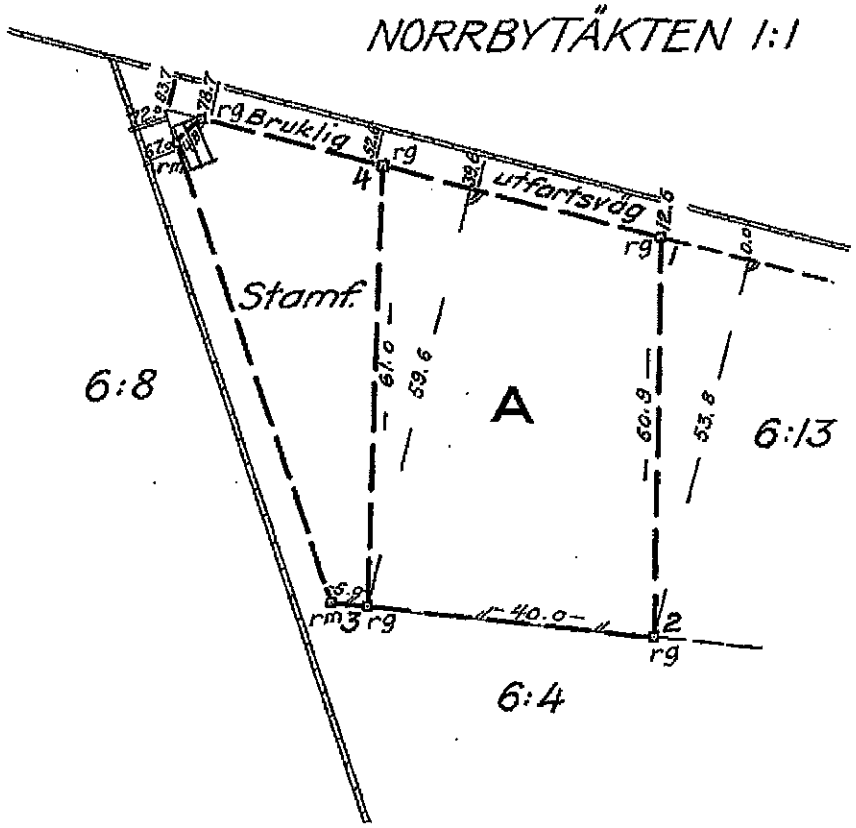

Arkivnr m m: 261

Ju. 548/s.

Signum: Ant. Cf. [illegible]

Mätning	Koordber	Areaber	Kartering	Rining
L.u.s		L.u.s	L.u.s	

Lantmäteriet BI 0337. 20000. 69. SRA 91188