

DETALJER AV GRUNDSULOR OCH ISOLERADE GOLV

BTG III STD K 200 ANM. KS 40

BTG KOSTENS TEGEL TILLRÄS

Rådfråga byggnadsnämnden vilket grund-


läggningsalternativ som bör användas.

ALT. SÄMMÅRS. H BOTTENPLA


GOLVSPÅNSKIVA 22
PLASTFOLIE
CELLPLASTISOLERING 50
PLASTFOLIE

NÄTARMERING Ø6 C 200


FINSATS 40
GOLVPLATTA 100

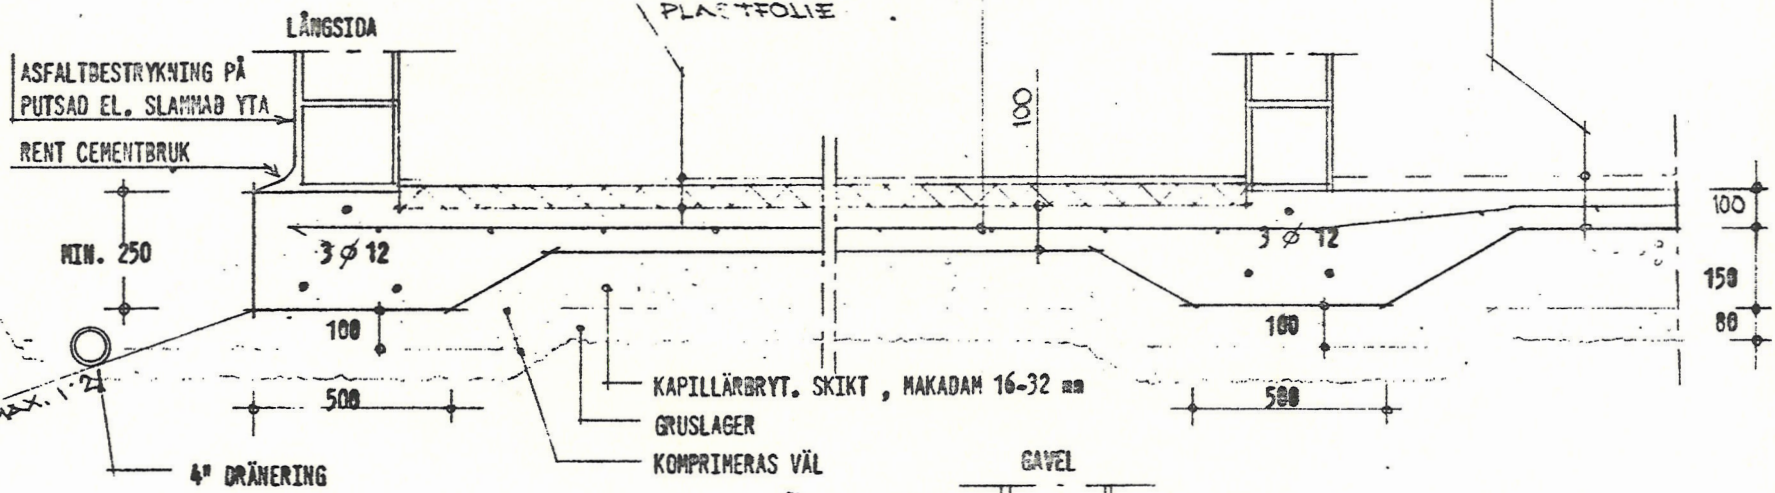

GOLVPLATTANS YTA AVJÄMNAS MED
STOR NOSGRANNHET I DE UTRYMMEN
DÄR GOLVEN SKALL ISOLERAS.

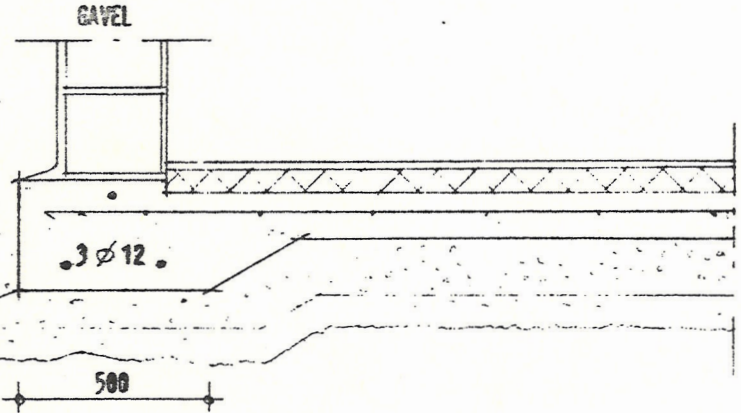

ALT. GRUNDSULOR

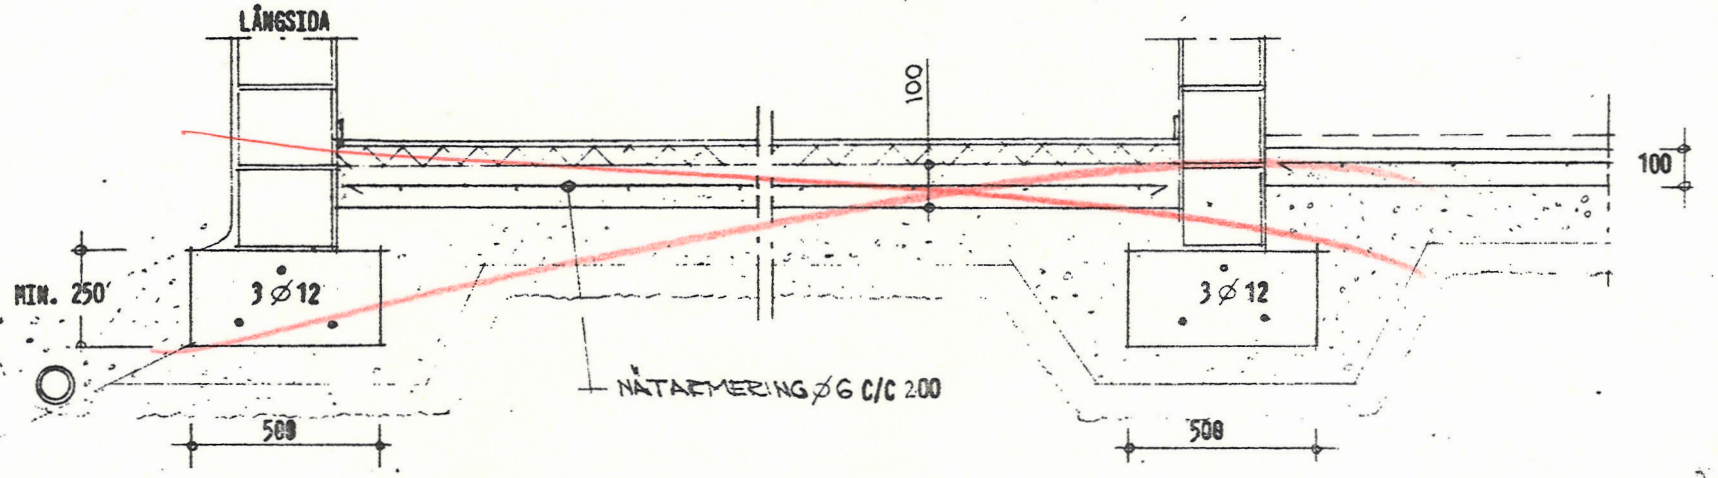

REV. 76.05.05.

DAT.	REV.	ANT.	REV. AVSER:	SIGN.
76 1028				KE

nordiska trähäus
i VRIGSTAD AB
570 03 VRIGSTAD
Tel. 0382/303 80 vx

DEN	19
SKALA:	1:20
RIT.	GR.
TYP.	NR.

Byggnadslov

Till ansökan fogas ritningar och andra handlingar enligt Svensk byggnorm och byggnadsnämndens anvisningar

ANSÖKAN

Datum


77 11 17

Byggnadsnämnden

Tanums kommun

450 80 Tanumshede

Byggnadsplats och sökande

Fastighetens officiella beteckning Ejgde södra tomt nr 51		Församling Kville
Fastighetens adress		
Sökandens namn Hans Johansson		Telefon: arbetet 
Postadress (utdelningsadress, postnummer och ortnamn) Box 76, 450 70 Hamburgsund		
Fastighetsägarens namn (om annan än sökanden)		

Husbyggnad


<input checked="" type="checkbox"/> En-/Två-familjshus	<input type="checkbox"/> Fler-familjshus	<input type="checkbox"/> Affärshus	<input type="checkbox"/> Industribyggnad	<input type="checkbox"/> Fritids-hus	<input type="checkbox"/> Uthus	<input checked="" type="checkbox"/> Garage
Annan husbyggnad				Produktionskostnaden beräknas <input checked="" type="checkbox"/> överstiga 10 000 kronor <input type="checkbox"/> understiga 10 000 kronor		
Omfattning <input checked="" type="checkbox"/> Helt ny byggnad <input type="checkbox"/> Till-/Påbyggnad <input type="checkbox"/> Ombyggnad/Modernisering <input type="checkbox"/> Annan ändring				Statligt bostadslån <input checked="" type="checkbox"/> söks samtidigt <input type="checkbox"/> söks ej <input type="checkbox"/> har sökts/beviljats <input type="checkbox"/> kommer att sökas		
Undergrundens beskaffenhet <input type="checkbox"/> Berg <input type="checkbox"/> Grus <input type="checkbox"/> Sand <input checked="" type="checkbox"/> Lera <input type="checkbox"/> Morän <input type="checkbox"/> Okänd						
Fasadbeklädnad Panel		Stommateriäl Trä		Yttertaksbeläggning Takpannor		Taklutning, grader 27
Värmeinstallation <input type="checkbox"/> Olja <input checked="" type="checkbox"/> El <input type="checkbox"/> Gas <input type="checkbox"/> Fjärrvärme				Vatteninstallation: Anslutning till <input checked="" type="checkbox"/> allmän anläggning <input type="checkbox"/> enskild gemensamhetsanläggning <input type="checkbox"/> egen anläggning		
Avloppsinstallation, Spillvatten: Anslutning till <input checked="" type="checkbox"/> allmän anläggning <input type="checkbox"/> enskild gemensamhetsanläggning <input type="checkbox"/> egen anläggning				Regnvatten (Dagvatten): Anslutning till <input checked="" type="checkbox"/> allmän anläggning <input type="checkbox"/> mark		
Sannolikt flöde i förbindelsepunkt, l/s Vatten		Spillvatten		Regnvatten		Antal nya avloppsenheter

Annat byggnadsföretag

<input type="checkbox"/> Plank, mur o d	<input type="checkbox"/> Schaktning, fyllning	<input checked="" type="checkbox"/> VA-instal-lation	<input type="checkbox"/> Fast cistern o d	Produktionskostnaden beräknas <input checked="" type="checkbox"/> överstiga 10 000 kronor <input type="checkbox"/> understiga 10 000 kronor	
<input type="checkbox"/> Omfärgning av fasad	<input type="checkbox"/> Skylt, ljus-anordning	<input type="checkbox"/> Upplag	<input type="checkbox"/> Rivning av hus		

Personhänvisningar

Namn, adress och telefon

Arkitektonisk utformning (planlösningar, fasader) Nordiska Trähus i Vrigstad AB, 570 03 Vrigstad tel 0382-30380
Byggnadskonstruktion -"- -"- -"- -"-
VVS-installationer Ej utsedd
Sökandens underskrift 

Hans Johansson

VA-installation

Denna beskrivning utgör underlag för byggnadsnämndens tekniska granskning vid ansökan om byggnadslov.

TEKNISK ÖVERSIKTSBESKRIVNING

Datum

77 11 07

Beskrivningen avser installation			
<input checked="" type="checkbox"/> i nybyggnad	<input type="checkbox"/> i tillbyggnad	<input type="checkbox"/> vid ombyggnad	
Hustyp (enfamiljshus, kedjehus, radhus, lamellhus etc)		Antal hus	Antal lägenheter
Enfamiljshus		1	1
Kommun	Länsbokstav	Fastighetsbeteckning	
Tanum		EJGDE Södra	
Fastighetsadress (gatuadress eller motsvarande)			
Sökandens namn, adress och telefon			
Hans Johansson, Box 76, 451 00 Hamburgsund			

Vatteninstallation

Sannolikt flöde i förbindelsepunkt, l/s	Höjdläge för högsta vattenuttag, m		
0,8	+8,6		
Lägst tryck i förbindelsepunkt, m H ₂ O	Högsta tryck i förbindelsepunkt, m H ₂ O		
30	50		
Tryckreduktion	Tryckstegring	Antal nya tappställen	Antal nya brandposter
<input type="checkbox"/> Ja <input checked="" type="checkbox"/> Nej	<input type="checkbox"/> Ja <input checked="" type="checkbox"/> Nej	13	
Anslutning till			
<input checked="" type="checkbox"/> allmän anläggning	<input type="checkbox"/> enskild gemensamhetsanläggning	<input type="checkbox"/> egen anläggning	

Avloppsinstallation

Spillvatten		
Sannolikt flöde i förbindelsepunkt, l/s	Höjdläge för lägsta avloppsenhet, m	Antal nya avloppsenheter
1,8	+5,2	10
Anslutning till		
<input checked="" type="checkbox"/> allmän anläggning	<input type="checkbox"/> enskild gemensamhetsanläggning	<input type="checkbox"/> egen anläggning

Regnvatten (dagvatten)

Sannolikt flöde i förbindelsepunkt, l/s
2,1
Anslutning till
<input checked="" type="checkbox"/> allmän anläggning <input type="checkbox"/> mark

Dränvatten

Lägst utloppshöjd på dränledning, m
+4,85
Anslutning till
<input checked="" type="checkbox"/> regnvattenledning <input type="checkbox"/> Annan anslutning

Övriga upplysningar

Utformning av installationen typgodkänd	Dimensionering av installationen enligt
<input type="checkbox"/> Ja <input checked="" type="checkbox"/> Nej	<input checked="" type="checkbox"/> schablonmetod <input type="checkbox"/> beräkningsmetod

Allmänna upplysningar

Ej obligatoriska uppgifter

Entreprenör för VA-installationen
Ansvarig arbetsledare
Konstruktör

Sökandens underskrift

X *Hans Johansson*