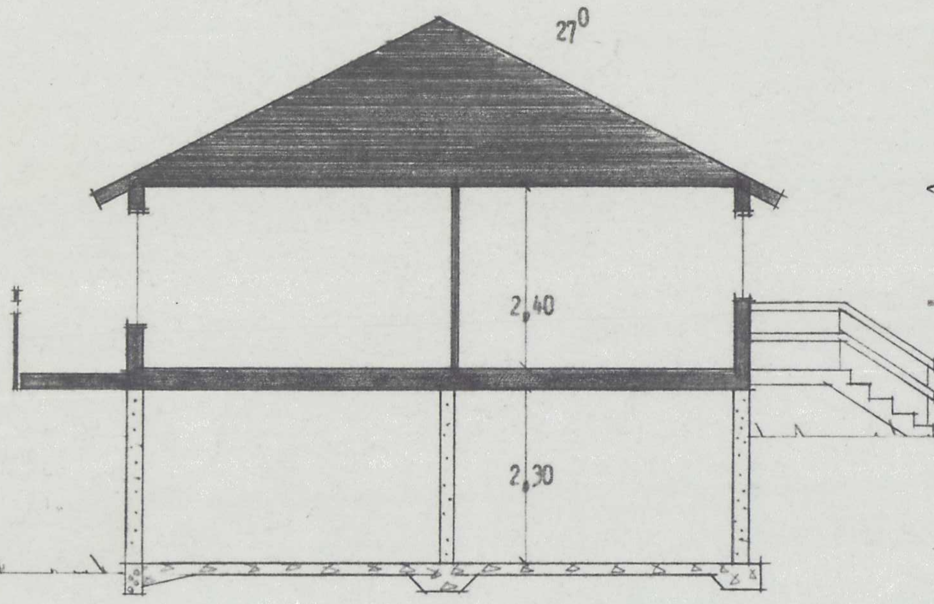

SEKTION

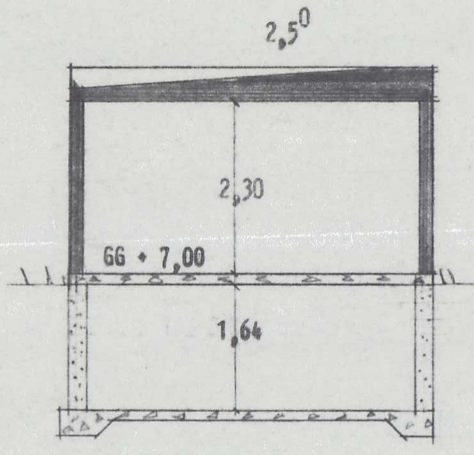

SEKTION

FÖRESLAGEN SOCKELHÖJD FASTSTÄLLES AV BERÖRD MYNDIGHET.

- TRÄ
- BETONG
- LÄTTKLINKERBLOSK
- MURBLOCK
- REGLERBART VENT.BESLAG.

SKALA 1:100

MEKANISK VENTILATION
HUSQVARNA REGINAIR
Typgodkännande nr 1855/74

1 Imkanal (kök).
Utföres rensningsbar.
Brandisoleras enligt klass A 15 (30 mm nätad mineralullsmatta).
Imkanal bakom kryddhylla eller överskåp oisolerad.
Spiskåpa 6–85 l/s (20–300 m³/h).

2 Våtrumskanal.
Kondensisoleras i ej uppvärmda utrymmen.

LUFTVÄXLING (forceringsflöde oräknat)
0,35 l/s m² lägenhetsyta
(1,26 m³/h m² ")

LÄGSTA FRÅNLUFTSFLÖDE

Bad	10 l/s (36 m³/h) *)		Ventil OPF
Dusch	" " *)		" "
WC	" "		" "
Tvätt	" " *) **)		" "
Bastu	" "		" VTE

*) + 1 l/s för varje m² golvarea utöver 5 m²
**) Tvätt med torkskåp eller tumlare, min. 16 l/s

Om ej luftväxling 0,35 l/s uppnås, skall de separata frånluftsflödena höjas.

Bad- och duschrum utan fönster fordrar möjlighet till forcering av luftflödet till lägst 30 l/s (108 m³/h). Ventil OPF alternativt forceringsdon.

Tvätt med torkskåp eller tumlare, ventil OPF alternativt forceringsdon. Ansluts med dragavbrott.

Luftväxling och frånluftsflöden gäller vid maxvarv på takfläkten och spiskåpans spjäll stängt.

Steglös reglering av luftflödet, till halva dimensionerande värdet med tyristor i spiskåpan.
I övrigt se SBN 1975 kapitel 36.

SITUATIONSPLAN
SKALA 1: 400

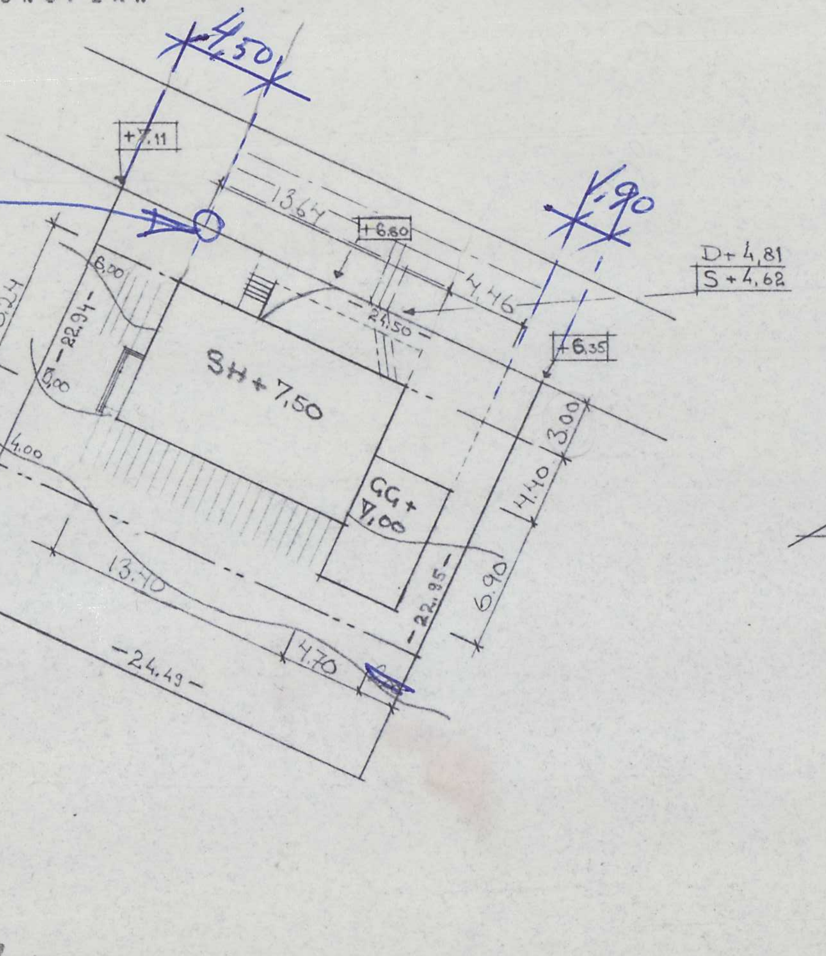

1978.01.02: Utsatt enligt denna delvis måttändrade situationsplan. Överkant sockel frilades 65 cm över gata i denna punkt. Ö.K. sockel för ... ~ 20 cm, dock skall kontrol... ... gata ... 20–30 cm ...

Fix Elskåp +7,14

2:176

DAT.	REV.	ANT.	REV. AVSER:	SIGN.
19/4			SIT PLAN	[illegible]
27/10			[illegible]	

NYBYGGNAD Å EJGDE SÖRA, TANUM KOMMUN
BYGGHERRE: HANS JOHANSSON
BOX 76
451 00 HAMBURGSUND

nordiska trähus
I VRIGSTAD AB
570 03 VRIGSTAD Tel. 0382/303 80 vx

DEN 23/3 19 77
SKALA: 1:30 1:100 1:400
RIT. Ann Johansson GR.
TYP. NR.
EP 102 Å 77-3719