


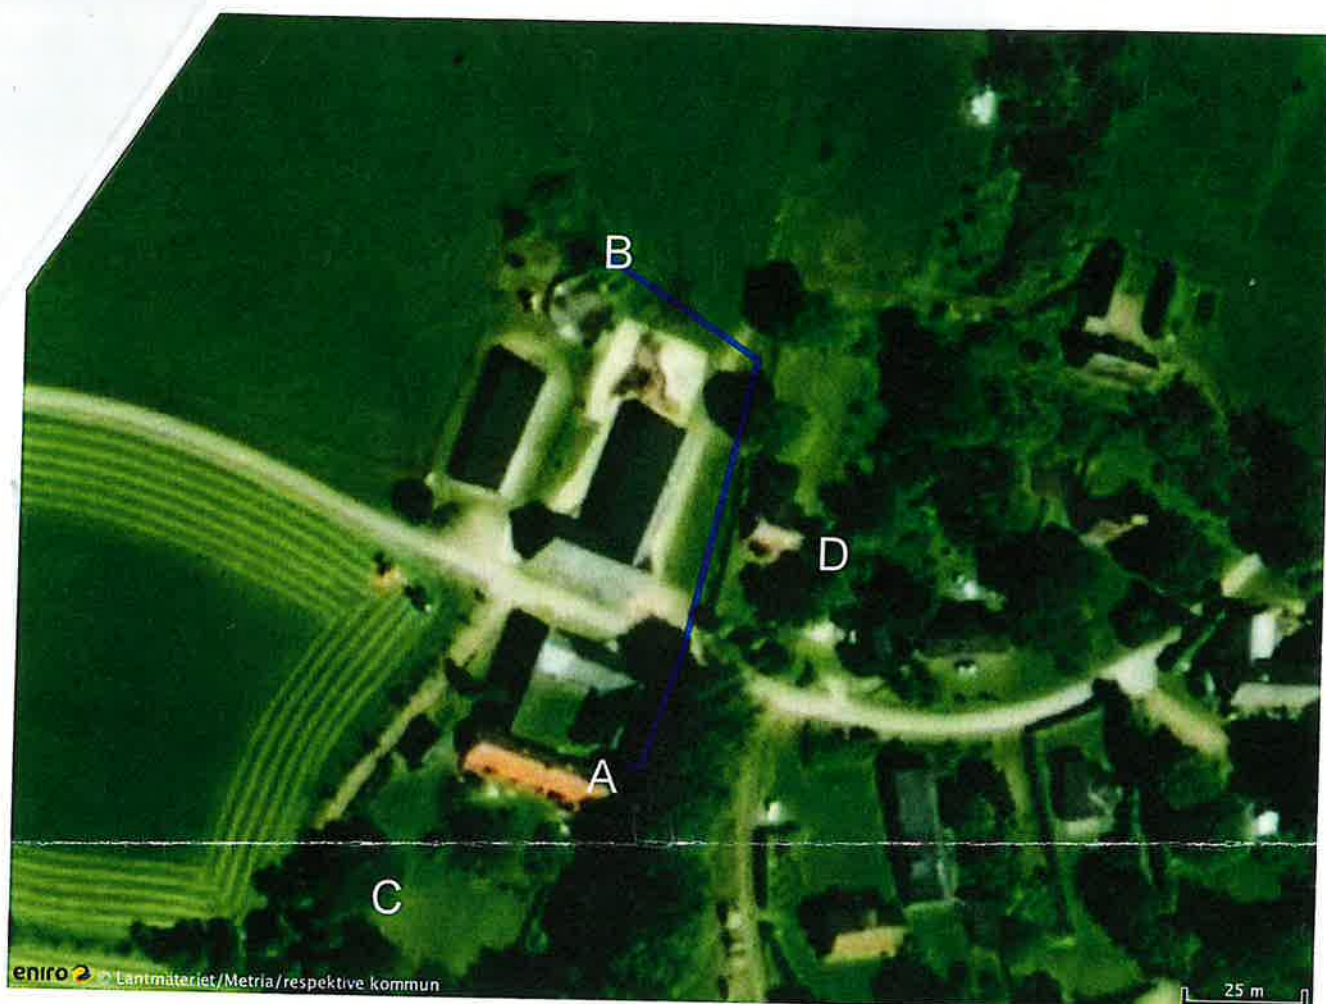

Rita och mät

- Sträcka 124 m
- Sträcka 0 m

A Ny trekammarbrunn

B Infiltration

C Egen brunn

D Närmsta brunn

Erikstorp 35:1