

i Nättra socken och kommun, Västernorrlands län.


Distriktslantmätare. Lantmätare.

Y 8

Beteckning å kartan, ägoslag, areal i hektar m. m.

Envar styckningslott äger rätt att använda an-
gränsande vägmärk (X) enligt nu föreliggande
byggnadsplaneförslag (daterat 6/7 1961) för fram-
komst till allmän väg.

bitr. överlantmätare

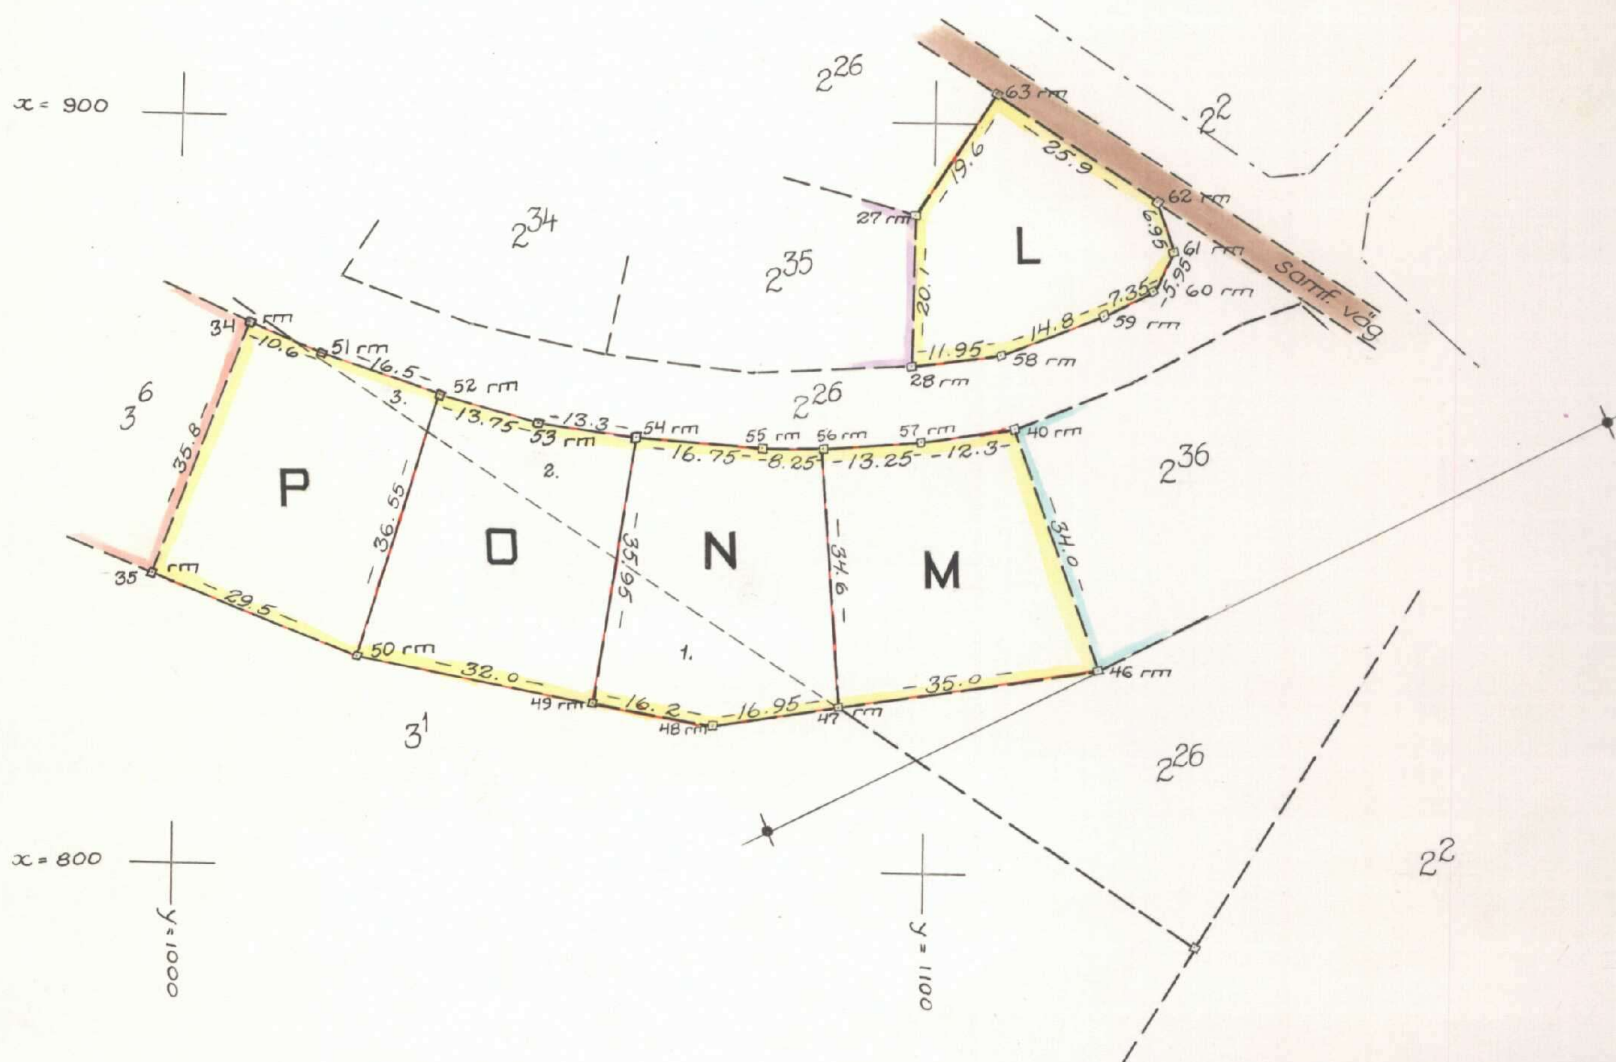

Norrsvedje 2²⁶ 0 3' avst. 0 04

- 22 1 2 2

Punkt	Mätt riktning Orient. riktning	Cosinus Sinus	Sidlängd	x	y	
133						
	337 32	0				
132	5 68	0		9 41 88	10 61 02	
	143 00	-0 625 24		+1 02	-1 28	
63	190 79	+0 780 43	60 55	9 04 02	1 08 27	
	133 79	-0 506 20		+3 74	-3 23	
133	3 53	+0 862 42	97 35	8 54 77	1 92 20	
	337 32	0				
132		0				
		0				
		0				
133	337 32	0				
132	83 20	0		9 41 88	10 61 02	
	220 52	-0 948 50		+1 87	-1 63	
52	120 98	-0 316 78	83 30	8 62 88	10 34 62	
	141 50	-0 606 68		+1 81	-2 43	
47	138 93	+0 794 94	67 68	8 21 82	10 88 41	151
	80 44	+0 302 44		+2 75	-3 23	
133	56 88	+0 953 17	1 08 90	8 54 77	11 92 20	
	337 32	0				
132		0	E = 25988			
		0				
27		0		8 87 66	97 69	
		0				
28		0		8 67 61	97 54	
		0				
34		0		8 72 31	9 30	
		0				
35		0		8 38 68	9 96 99	

Punkt		Mätt riktning	Orienterad riktning	Cosinus	x	y	Sida	Δx	Mätt längd
nr	mark.			Sträcka Sinus				Δy	Diff. Ber. längd
25				0					
20			320 77	0	8 87 96	109 99 42			
				-0 845 67					
				18 51					
34		43 39	164 16	+0 533 70	8 72 31	110 09 30			
				-0 476 79					
				12 75					
33		147 59	268 36	-0 879 02	8 81 88	109 88 21			
				0					
				0					
				0					
				0					
				0					
37				0	8 56 47	109 51 75			
				-0 366 05					
				25 0					
36				+0 930 86	8 47 32	109 75 02			
				0					
				0					
Lantmäteriet. Räkneblankett. Polärt inmätta punkter.

Punkt		Mätt riktning	Orienterad riktning	Cosinus	x	y	Sida	Δx	Mätt längd Diff. Ber. längd
nr	mark.			Siräcka Sinus				Δy	
132				0					
63			143 00	0	9 04 02	1 08 27			
				-0 544 95					
				25 90					
62	193 69	136 69		+0 838 47	8 89 91	1 29 99			
				-0 654 21					
				31 64					
61	202 40	145 40		+0 756 31	8 83 32	1 32 20			
				-0 773 31					
				33 67					
60	213 28	156 28		+0 634 03	8 77 98	1 29 62			
				-0 893 14					
				32 88					
59	227 30	170 30		+0 449 79	8 74 65	1 23 06			
				-0 999 53					
				34 97					
58	255 03	198 03		+0 030 94	8 69 07	1 09 35			
				-0 981 12					
				47 42					
57	269 39	212 39		-0 193 40	8 57 50	99 11			
				-0 905 43					
				52 67					
56	284 91	227 91		-0 424 50	8 56 33	85 91			
				0					
				0					
				0					
132				0					
52			220 52	0	8 62 88	34 62			
				+0 323 17					
				16 50					
51	300 43	320 95		-0 946 34	8 68 21	19 01			
				-0 245 04					
				13 70					
53	95 24	115 76		+0 969 51	8 59 52	47 90			
				-0 195 24					
				26 90					
54	91 99	112 51		+0 980 76	8 57 64	60 99			
				-0 150 38					
				48 63					
55	89 09	109 61		+0 988 63	8 56 34	77 70			

Lanmäteriet. Räkneblankett. Polärt inmätta punkter.

220.52

Punkt		Mätt riktning	Orienterad riktning	Cosinus	x	y	Sida	Δx	Mätt längd
nr	mark.			Sträcka Sinus				Δy	Diff. Ber. längd
				0					
				0					
				-0 083 00					
				64 72					
57		84 77	105 29	+0 996 55	8 57 50	99 11			
				-0 959 28					
				36 55					
50		197 71	218 23	-0 282 46	8 27 83	24 29			
				-0 887 70					
				46 00					
49		149 02	169 54	+0 460 42	8 22 06	55 78			
				0					
				0					
				0					
62				0					
47			141 50	0	8 21 82	88 41			
				-0 157 68					
				16 95					
48		348 42	289 92	-0 987 49	8 19 15	71 67			
				+0 007 70					
				32 65					
49		358 99	300 49	-0 999 97	8 22 06	55 78			
				+0 093 64					
				64 40					
50		364 47	305 97	-0 995 61	8 27 83	24 29			
				+0 155 60					
				35 00					
46		148 56	40 06	+0 987 84	8 27 27	1 22 99	enl. förut gjord avst.		
				+0 997 38					
				34 60					
56		53 89	395 39	-0 072 35	8 56 33	85 91			
				+0 793 90					
				45 13					
54		16 89	358 39	-0 608 06	8 57 64	60 99			
				+0 954 91	35 58	5 21			
				36 16					
55		39 31	380 81	-0 296 89	8 56 34	77 70			
				0					
				0					

Björke 5/2 63
 O. H. H. H.
 distriktsarkiv