


Övre våningsplan

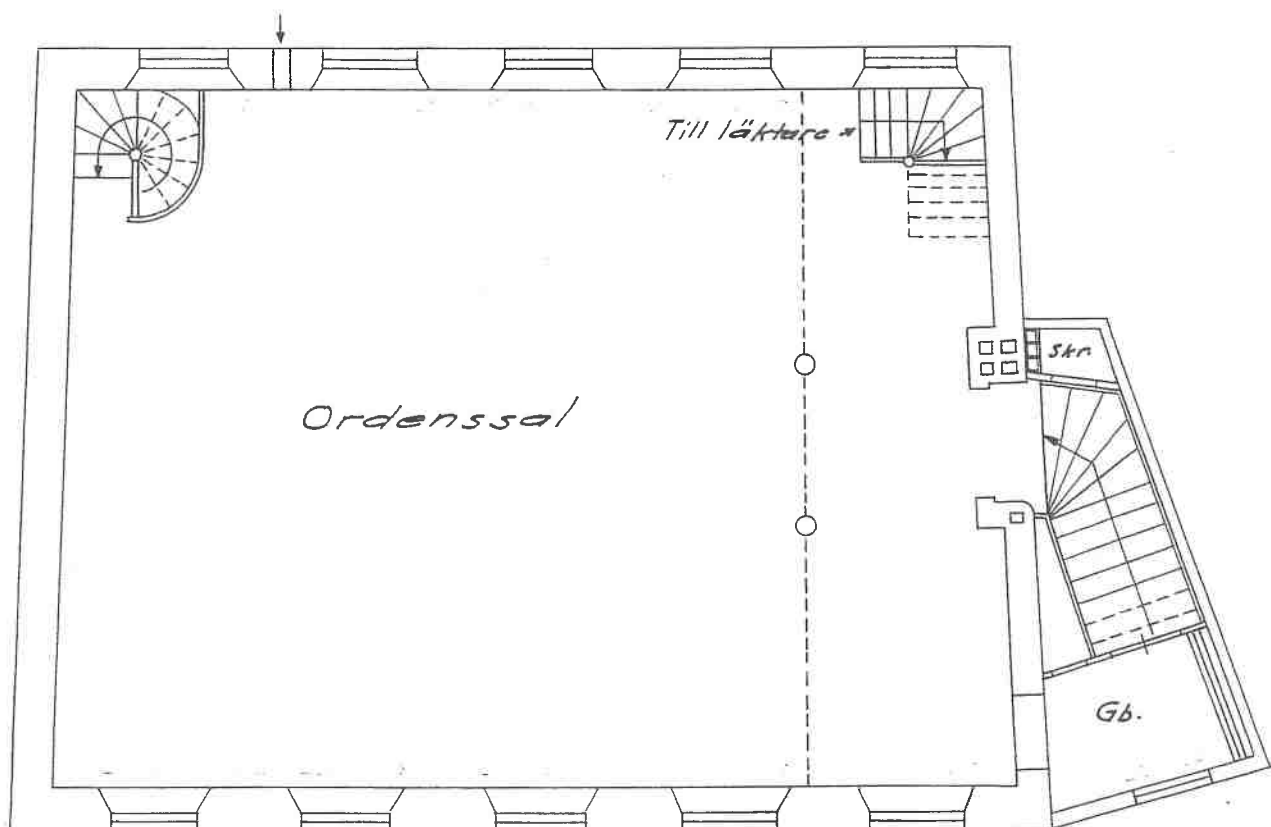


Evakuering = el. fläkt

27 december 1939, s. 9.

Protokollari
[Signature]





Bottenplan

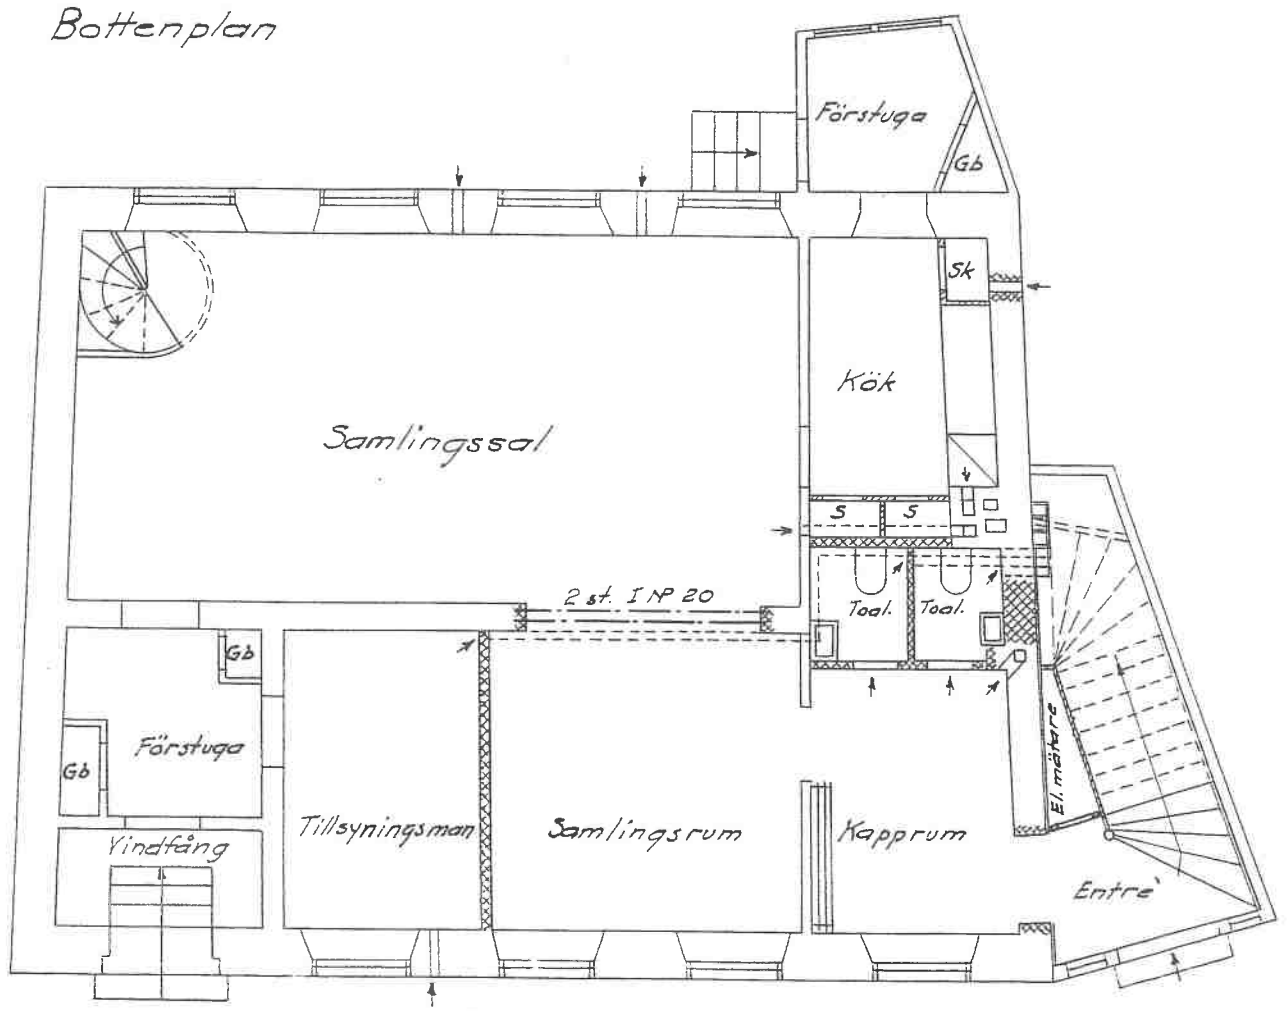

Golv i toaletterum utföras som plattgolv (metlacher-) på underlag av bitumenplåt.


Trappans undre del, ävensom utrymmet intill trappan bestrykes med flamskyddande färg

V-SEXÄNS FASTIGHETSFÖRENING U. P. A.	
Kv. Lagerbjälke nr. 12	
Ändringsritning	Skala 1:100
Karlskrona dec. 1939.	<i>E. Blåsson</i>

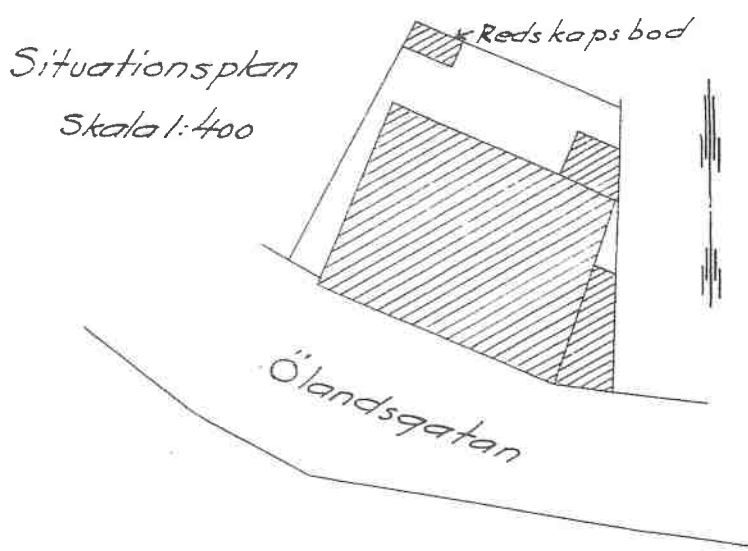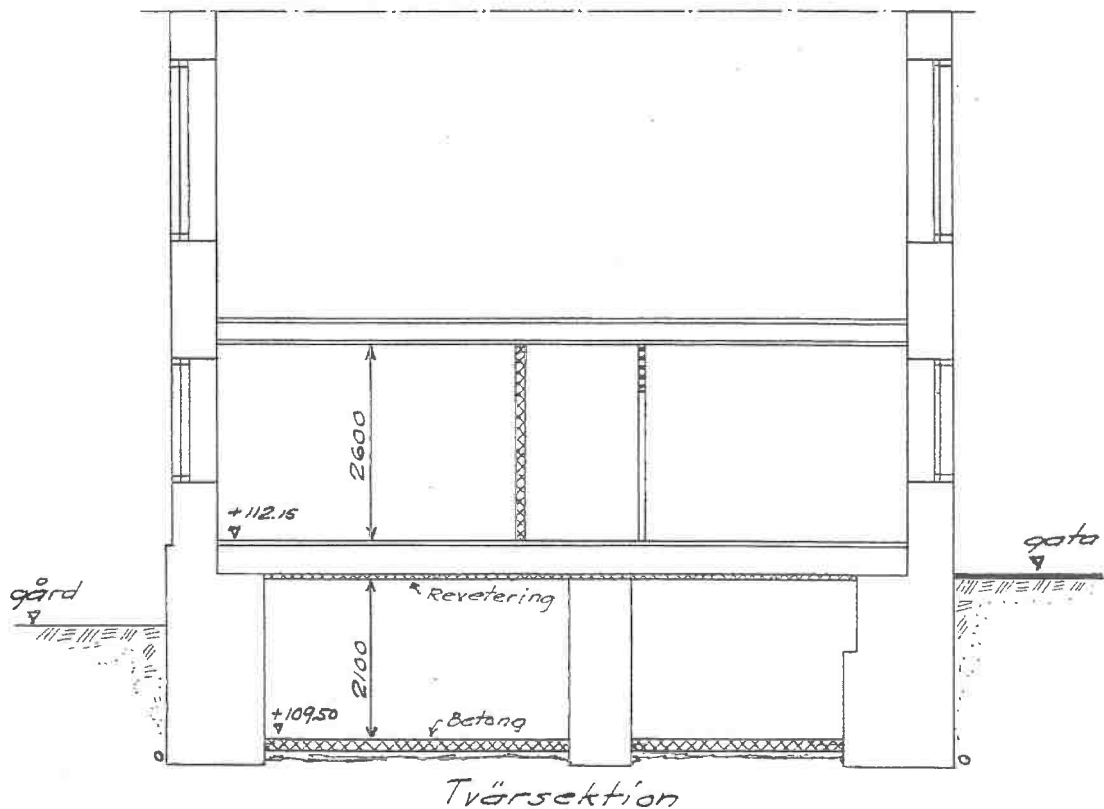

V-SEXANS FASTIGHETSFÖRENING u.p.a.	
Kv. Lagerbjälke nr. 12	
Ändringsritning	Skala 1:100
Karlskrona dec. 1939.	Ohlaëtson

Källarplan

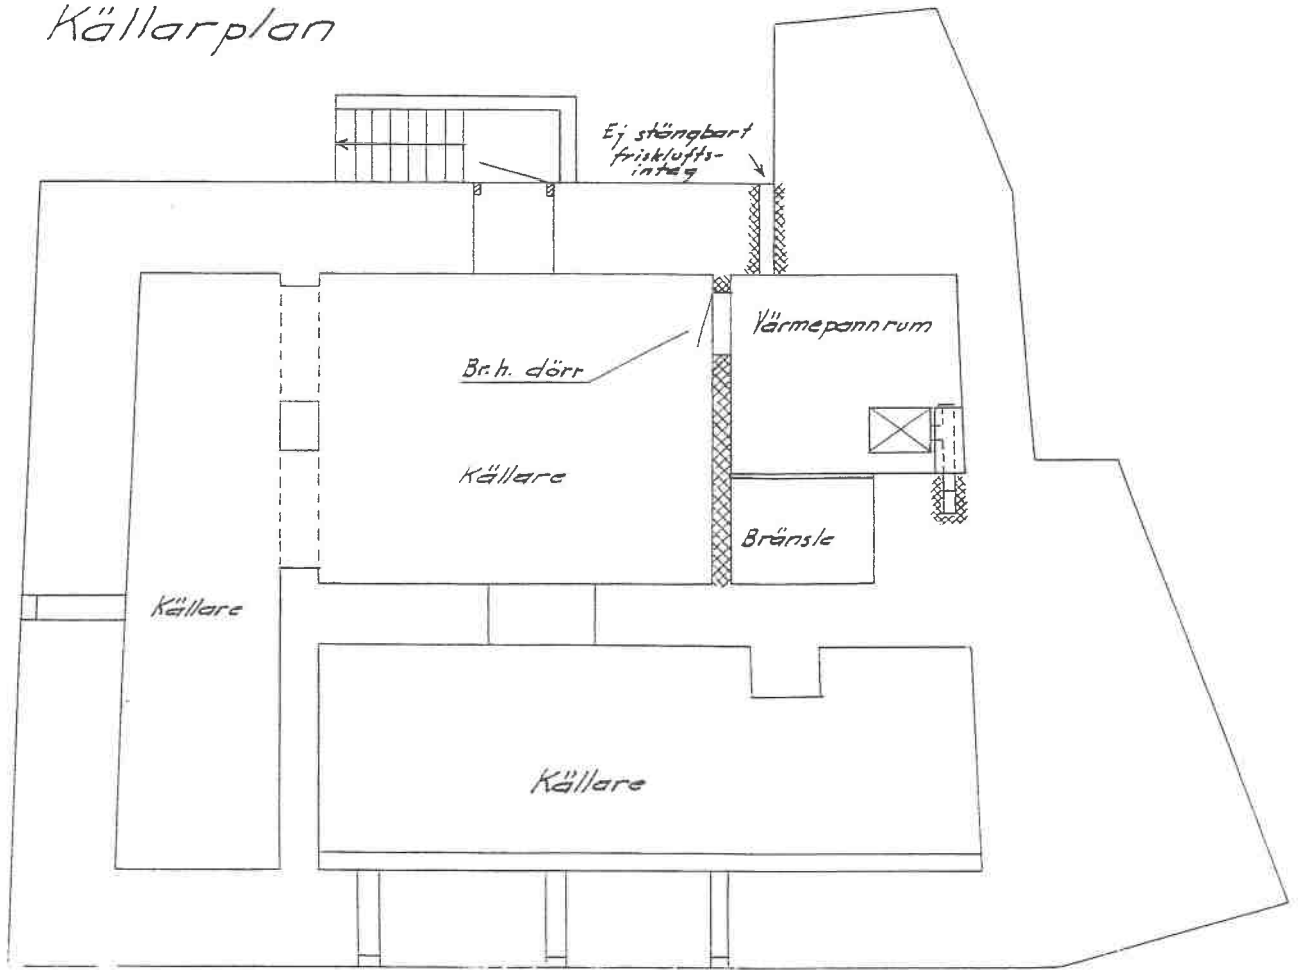

 27 december 1939, s. 9.

Styrelsens ordförande
 Sigfrid Larsson

Skala 1:100

