

Karta över
TOMTERNA NR 1-12 I KV. FJÄLLSKIVLINGEN
I ÖSTERSUND,

upprättad vid tomtmätning den 29 juli 1866 av

Carl Petersén
Förrättningsman




Carl Petersén


SKALA 1:400
Ej skalorilig

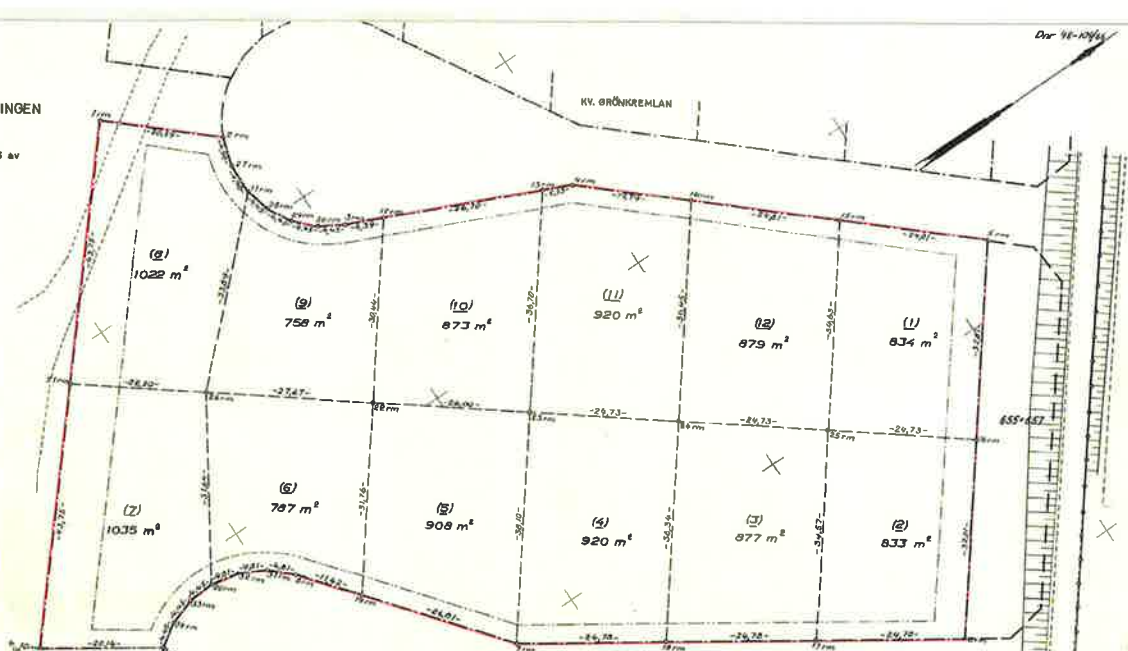

2380K-108/1966 2380K-109/1966 2380K-110/1966 2380K-111/1966 2380K-112/1966
2380K-113/1966 2380K-114/1966 2380K-115/1966 2380K-116/1966 2380K-117/1966 KV. ELDSOPPEN 2380K-118/1966 2380K-119/1966 Fjällskivlingen 1-12