

Ärende Avstyckning från S O L B E R G A 2:38		Kommun Borgholm	Län Kalmar
Registerområde Köping		Nybildade fastigheter Solberga 2:67	
Förrättningslantmätare <i>Inger Edlund</i> Inger Edlund		Registreringsdatum 1976-08-12	
		<input checked="" type="checkbox"/> Uppgift om åtgärd förrättningen avsett har införts i fastighetsregistret	
		<i>Elisabet Lennberg</i> För fastighetsregistermyndigheten	
Fastighet, område m m	Fig	Areal hektar, m <sup>2</sup> delareal	± ändring/ summa
Ägare, uppgifter till lokal skattemyndighet och andra anmärkningar			

FASTIGHETSÄTTSLIG BESKRIVNING

Lotten A R N:r Solberga 2:67 925

Inga Ludvigsson, Väg 136, 380 71 KÖ-  
PINGSVIK

00-12

TEKNISK BESKRIVNING


Koordinatförteckning

System: Riktetes 2,5 gon W 38

Punkt	Mark	x	y
1	rm	6134.0	4902.9
2	grg	6162.1	4908.8
3	grg	6155.5	4940.3
4	rm	6128.9	4937.2

6200

SOLBERGA

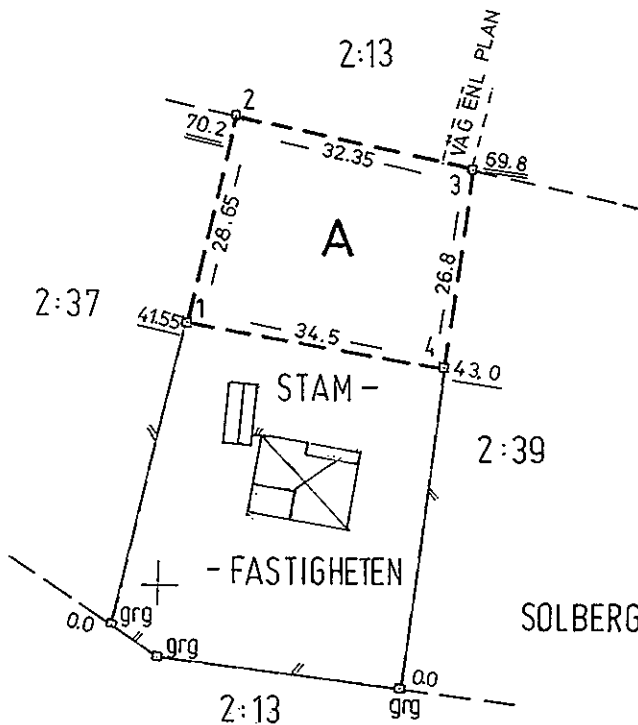

Ny gräns: 1 - 4

Skala 1:1000  
Reg karta, lägesangivning Fk 550:20

5571028

Framställd genom Nymätning

Mätning Beräkning Kartering Ritning

COH COH COH

1138