




Sida 1-1

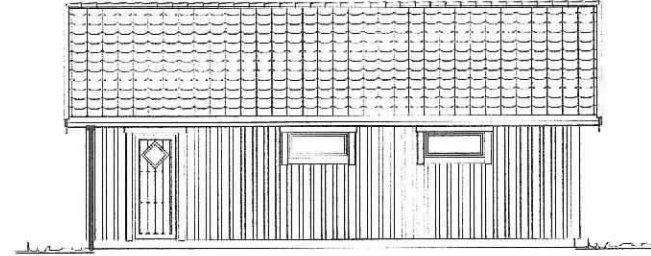



Sida 2-2

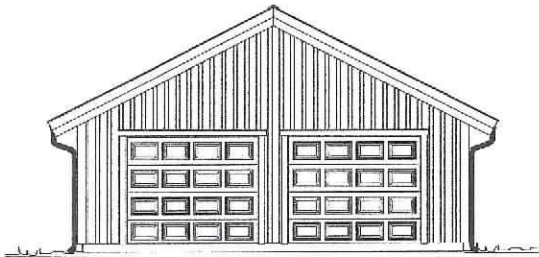

Sida 3-3

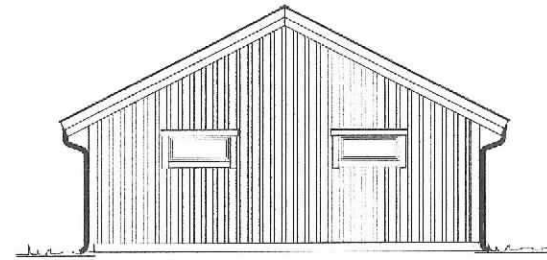

Sida 4-4

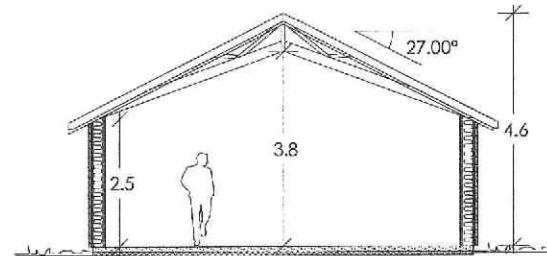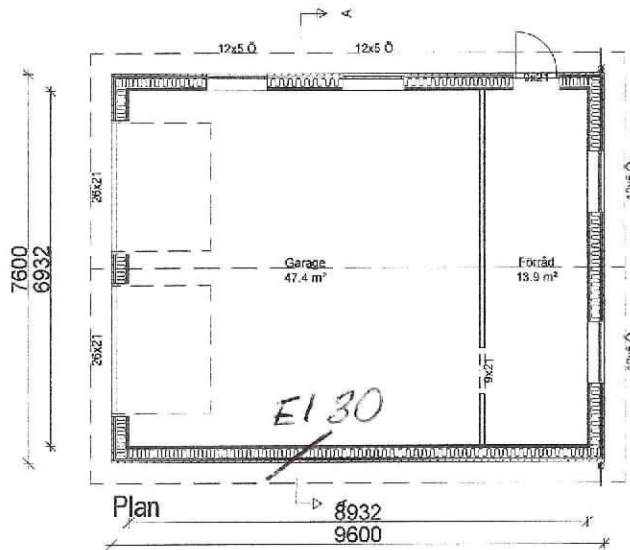

Sektion A-A

minst 1 lager 13 mm Gipsskiva

Brand skydd av vägg mot tomtgräns EI 30

BYGGLOVSHANDLING

Plan vän. 1 / Sektion

BET	ANT	ÄNDRINGEN AVSER	DATUM	SIGN
BYGGLOVSHANDLING			DATUM	
Plan vän. 1 / Sektion			ANSVARIG	
			SKALA	1:100
JUPDRAG NR/RITN. NR	RIT/KONSTR AV	HANDLÄGGARE	NUMMER	BET