324661

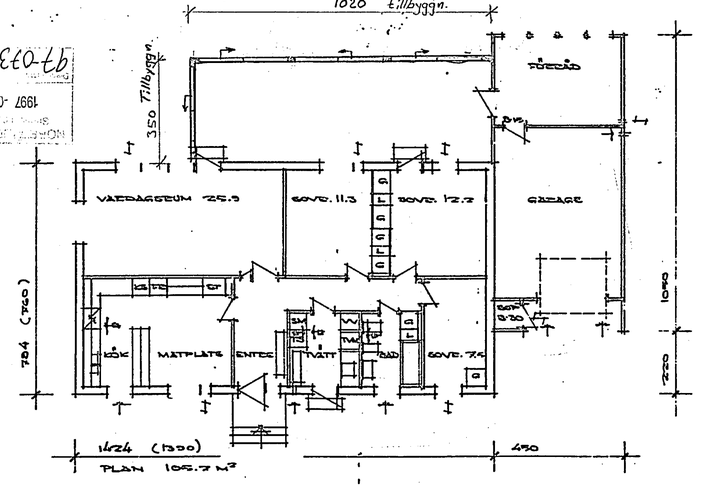

1997 -06- 04
97-0132

324283 ARKIVA 990312