


NORRTÄLJE KOMMUN
Stadsarkitektkontoret

2003-09-09

Diarfenr

Diarleplan

03 / 1619

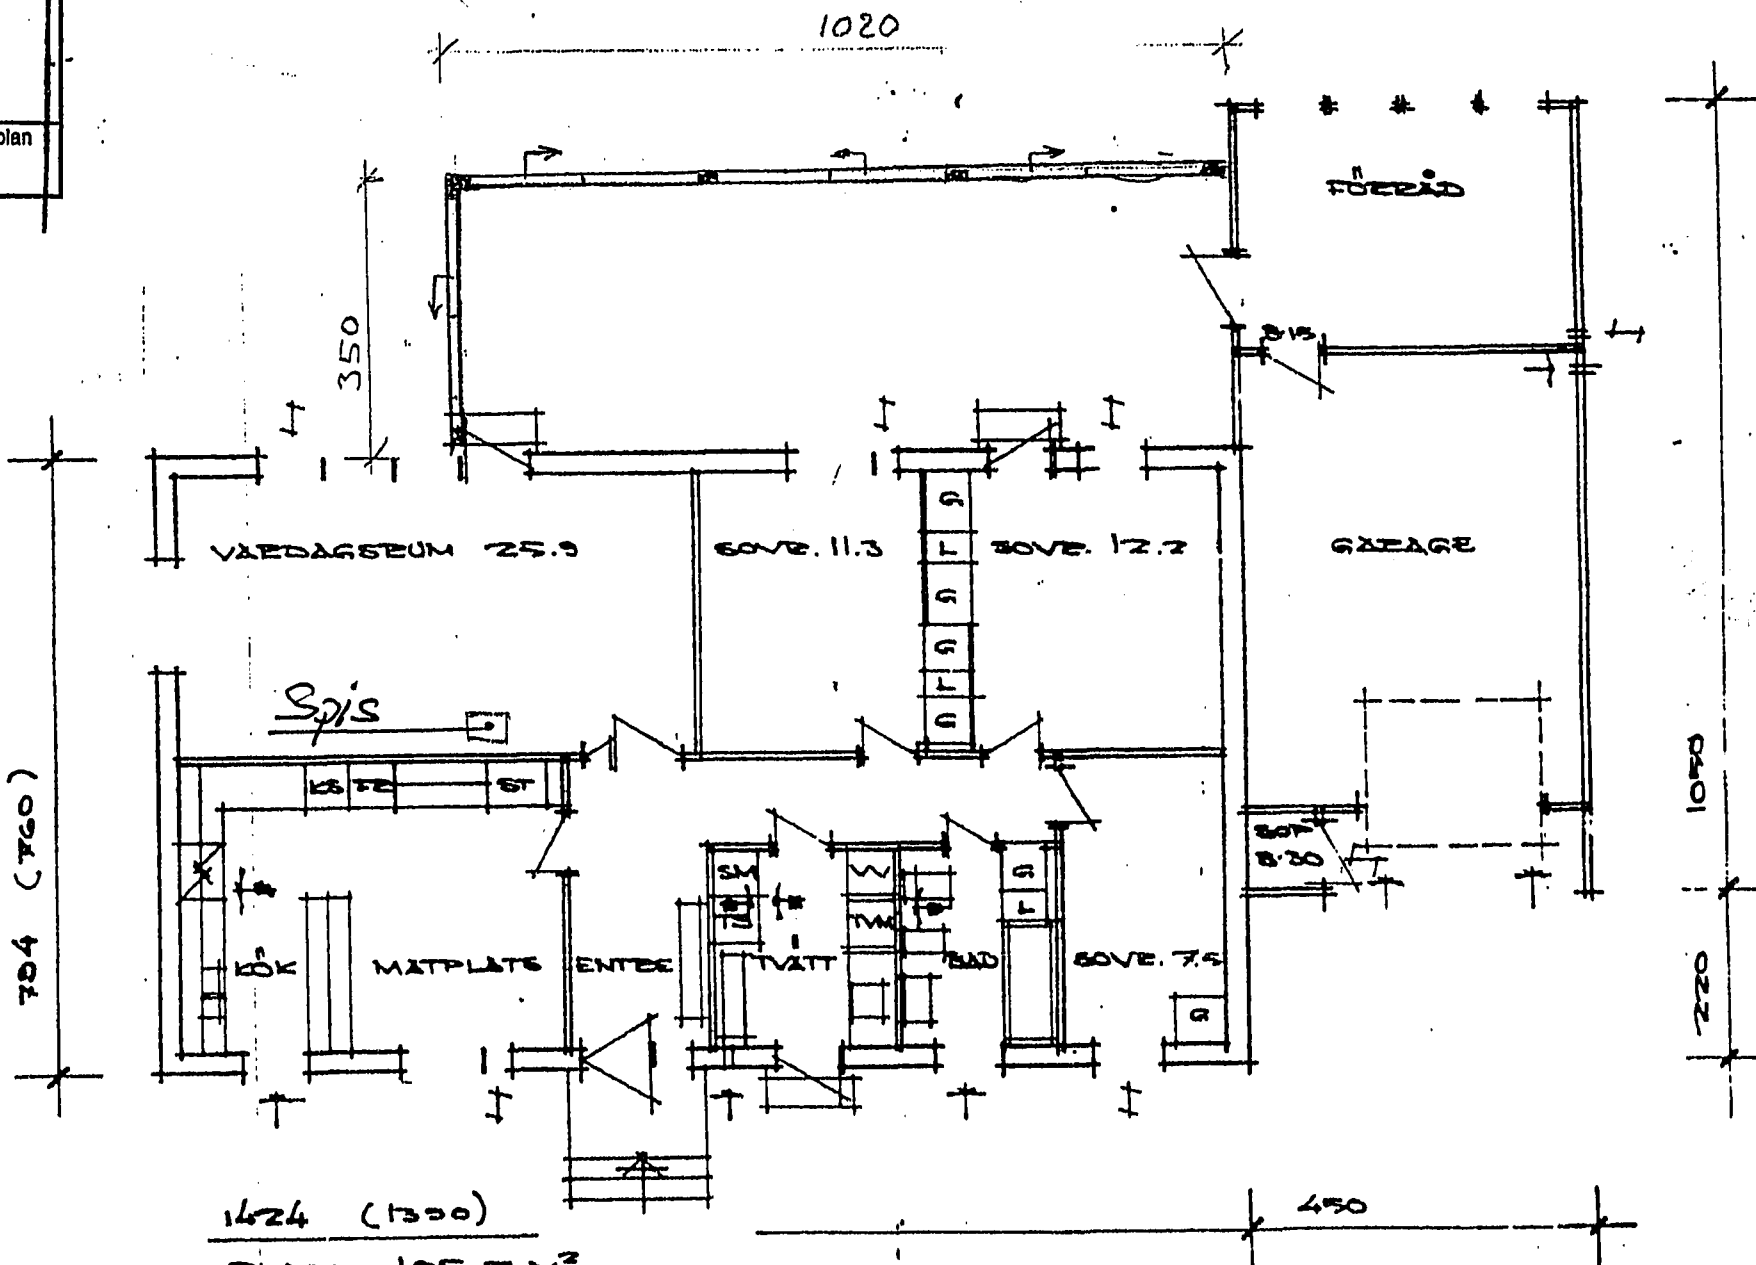

Byggsamråd erfordras ej.
Datum: 8/8/25
D11027

[Signature]
Tore Strömberg
Byggnadschef

Mora 3:58
Inst. eldsfast

